

KEMENTERIAN PEKERJAAN UMUM DAN PERUMAHAN RAKYAT  
DIREKTORAT JENDERAL SUMBER DAYA AIR  
**BALAI BESAR WILAYAH SUNGAI MESUJI SEKAMPUNG**  
SNT PELAKSANAAN JARINGAN PEMANFAATAN AIR MESUJI SEKAMPUNG  
**KEGIATAN AIR TANAH DAN AIR BAKU**  
Jalan Gato Subroto No. 50 Telp. (0721) 432187 Fax. (0721) 432187 - Bandar Lampung



## GAMBAR AS BUILT DRAWING

### PEKERJAAN :

Pembangunan Sarana dan Prasarana Air Tanah  
untuk Air Bakau Gedong Meneng Kecamatan Rajabasa  
Kota Bandar Lampung


TAHUN ANGGARAN 2019

**CV. PERDANA & CO**

# **LAYOUT dan SKEMA JARINGAN**


## **GAMBAR**

SKEMA JARINGAN SBP 199

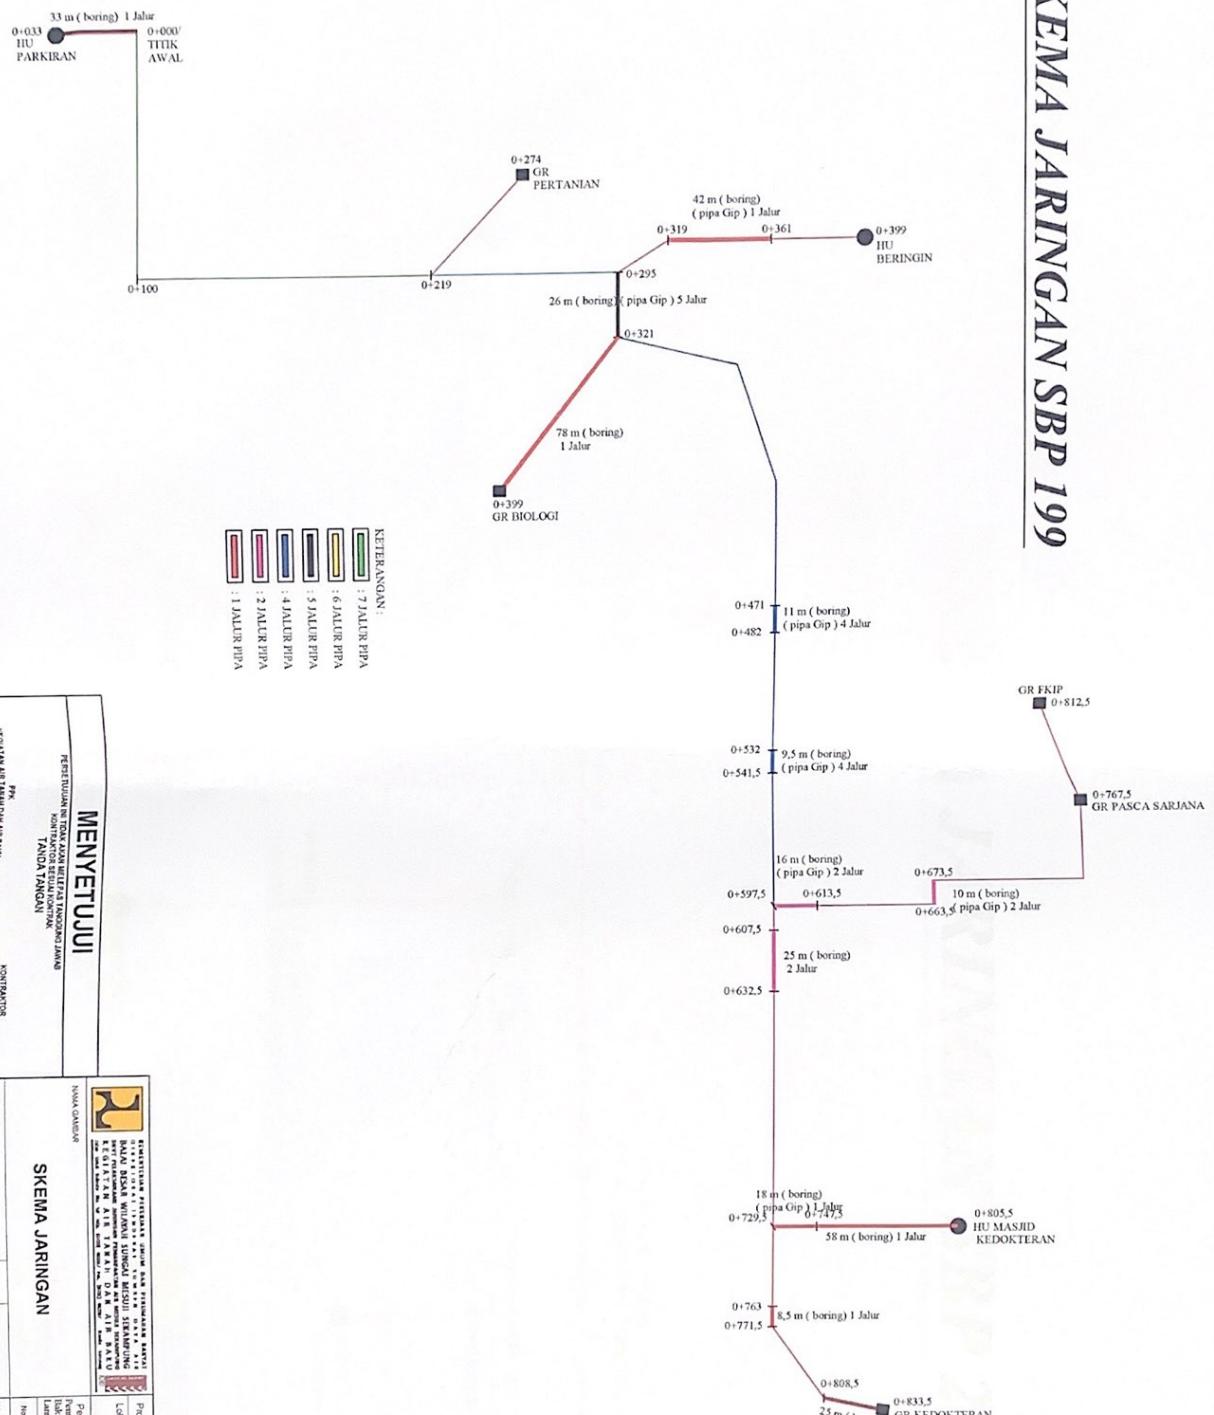


***SKEMA JARINGAN SBP 200***

---

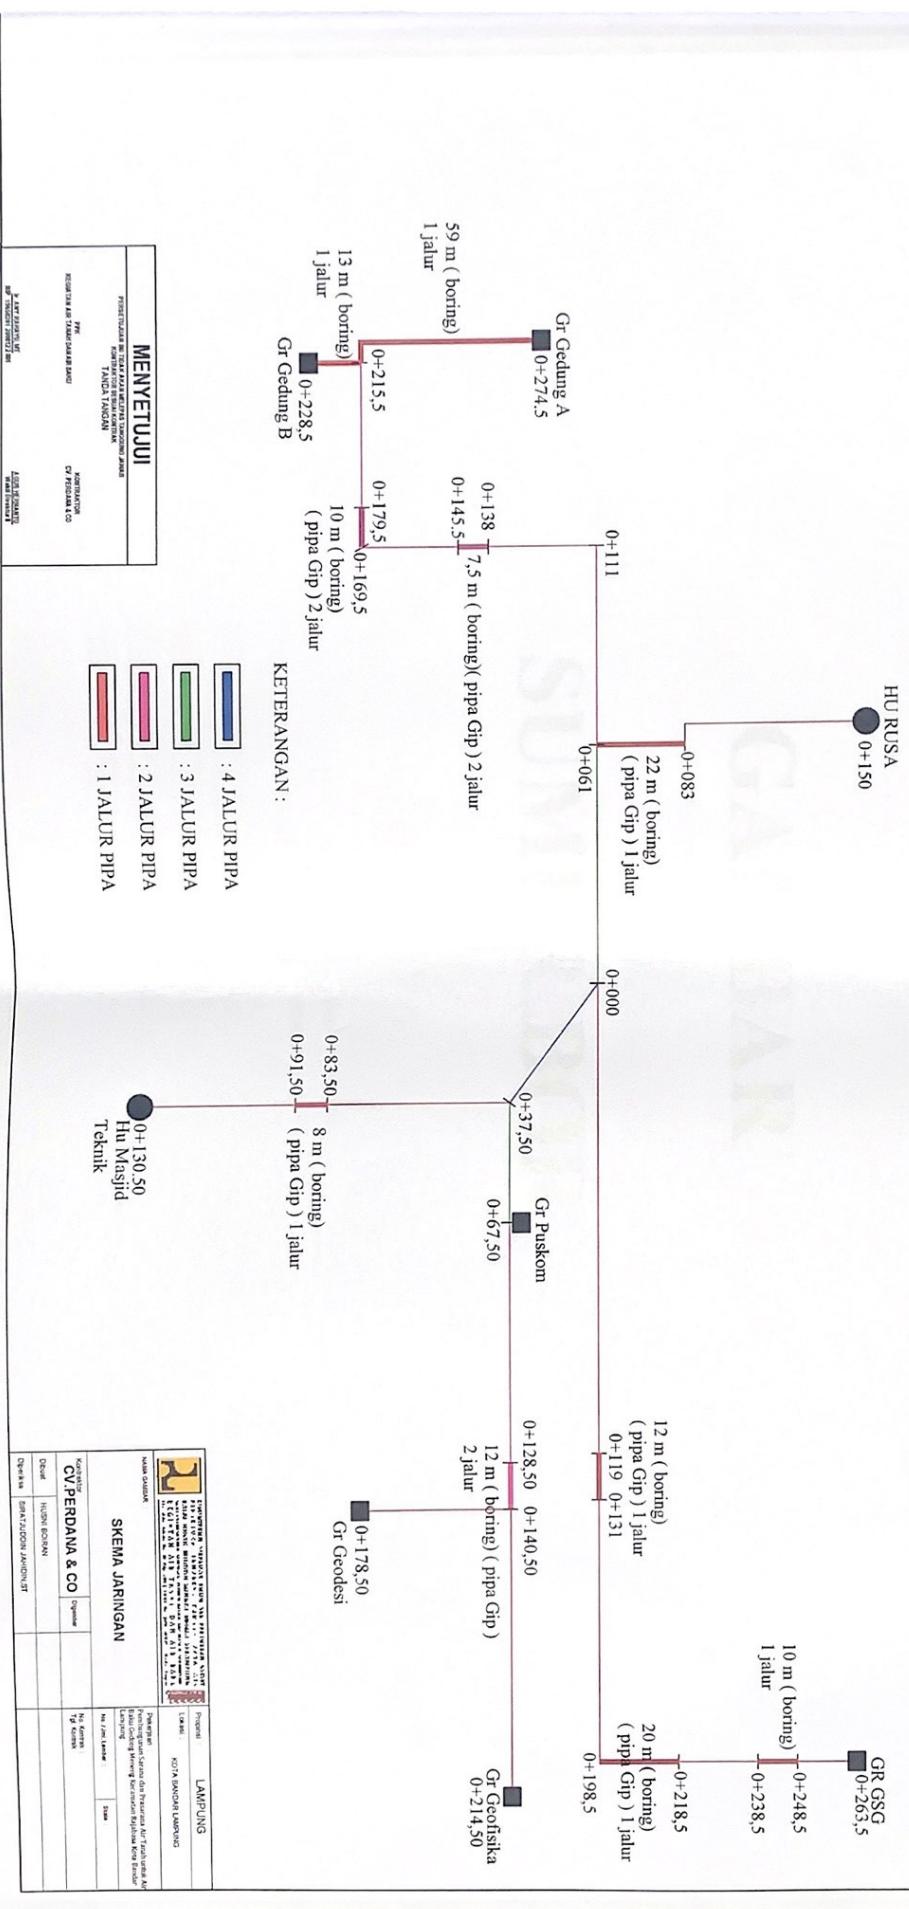

GAMBAR

SUMUR BOR

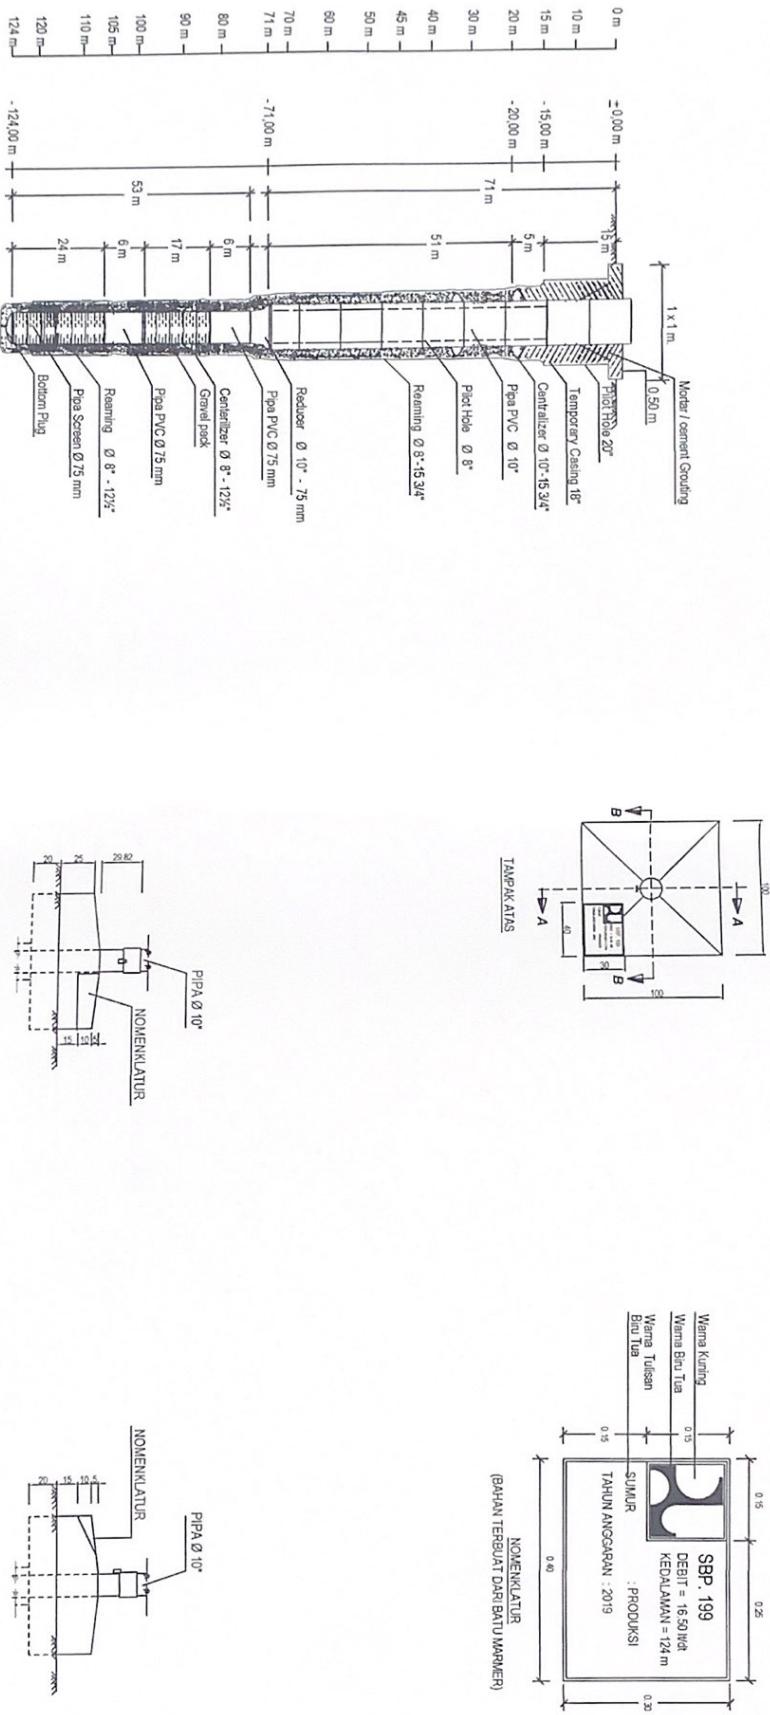

## MENYETUJUI

PERSETUJUAN INI DAKA DAN TELEFON PANGGUNG JAWAB  
KONTAKTOR RESMI KONTAK  
TANDA TANGAN

KEGIATAN AIR TAMBANG AIR BAKU


KONTAKTOR  
CV PERDANA & CO

NO. LAMPUKU 1100

AGUS HERMANTO  
WILLY DHARMI

## DETAIL SUMUR BOR

Propinsi : LAMPUNG	
Lokasi : KOTA BANDAR LAMPUNG	
NAMA GAMBAR :	
DETAL SUMUR BOR	
No / Jml Lembar	1/1
Diketahui	HUSNI BOIRAN
Dibuat	SIRATUDIN JAHERNI ST
Diperbaiki	

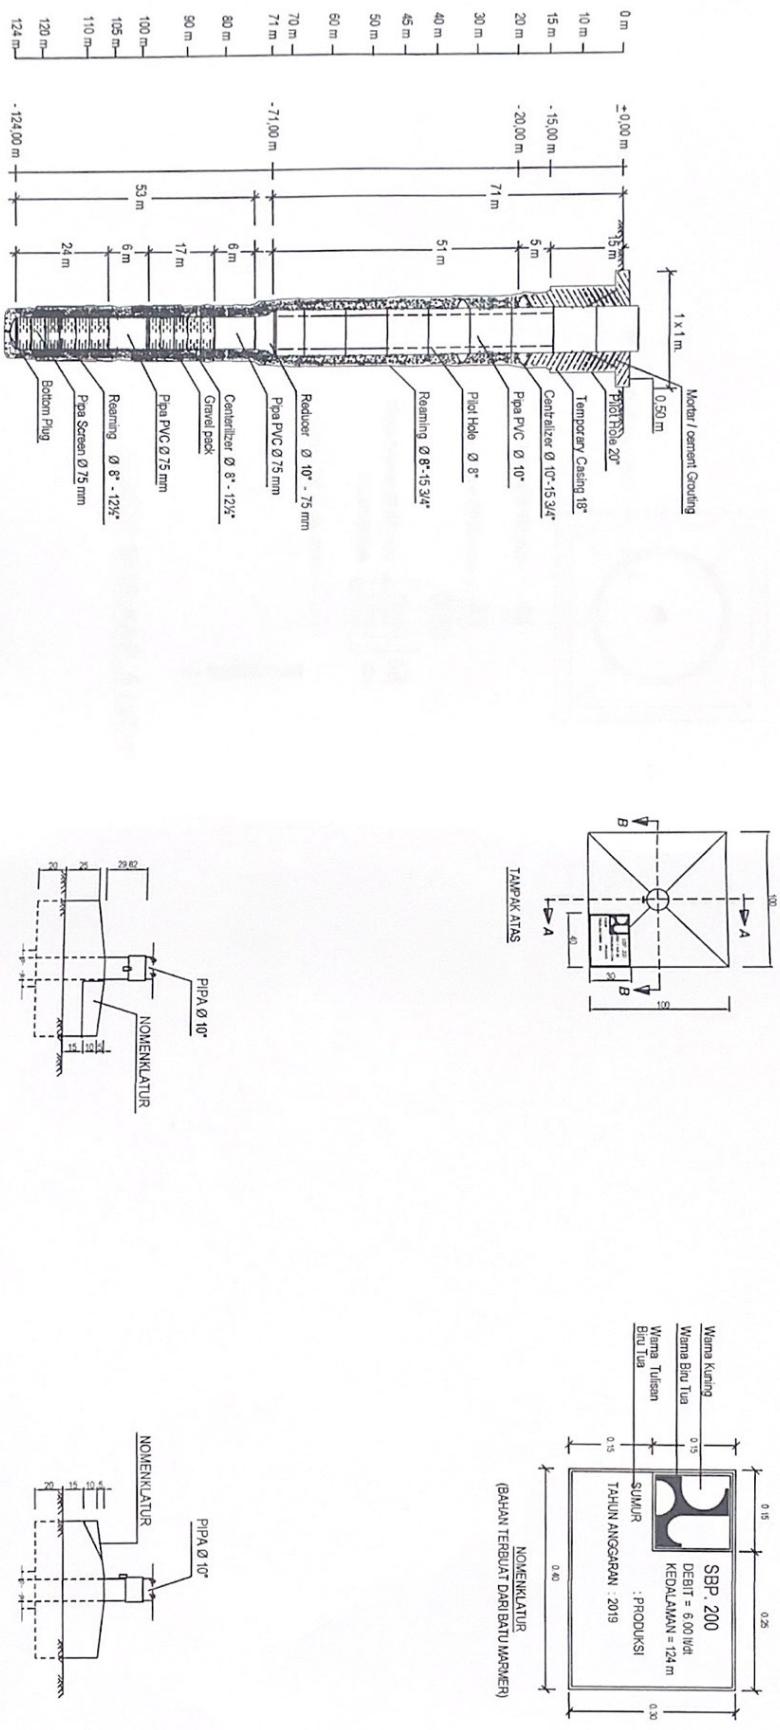

## MENYETUJI




KONTAKTOR  
CV PERDANA & CO

ADIS HERMANTO  
Wali Dihita #

No. 1925001/2001/11/01

### DETAIL SUMUR BOR

Kontaktor <b>CV PERDANA &amp; CO</b>	Propinsi : <b>LAMPUNG</b>
Dibuat	Lokasi : <b>KOTA BANDAR LAMPUNG</b>
Diperbaiki	Pekerjaan : Pembangunan Sumur dan Pemasangan Air Tahan untuk Air Raksas Geologi Menging Kecamatan Bujangs Kota Bandar Lampung
	No. Jml. Lembar
	Skala
SIRAT JUDION JAHENDUST	

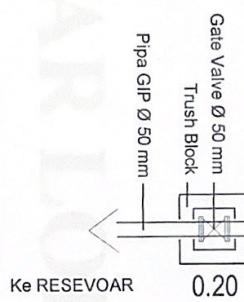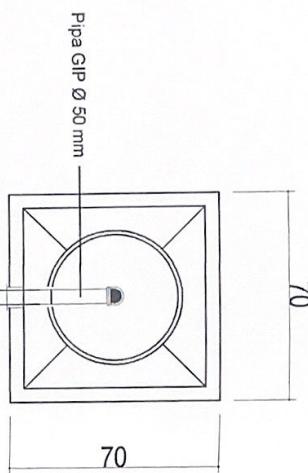

### SUMUR BOR KAP. 5 Lt/Det

Skala 1: 100

#### MENYETUJUI



KONTAKTOR  
CV PERDANA & CO

J. AMB. PAKAU UH  
No. 196/26/2001/7.2.601  
Agus Hernanto  
Wali Dihalat

DENAH SUMUR BOR	
Kontaktor:	LAMPUNG
Propinsi :	LAMPUNG
Lokasi :	KOTA BANDAR LAMPUNG
NAMA GAMBAR	Pekerjaan : Pembangunan sumur dan Irigasi Air Tanah untuk Air Blok Gedung Menceng Kecamatan Rajabasa Kota Bandar Lampung
No. /asi Letak	Sejauh
Tgl Kontrak	No Kontrak
Dibuat	HUSN BORAN
Diperiksa	SIRATUDDIN JAHIDIN ST

## GAMBAR

# PAGAR LOKASI INSTALASI

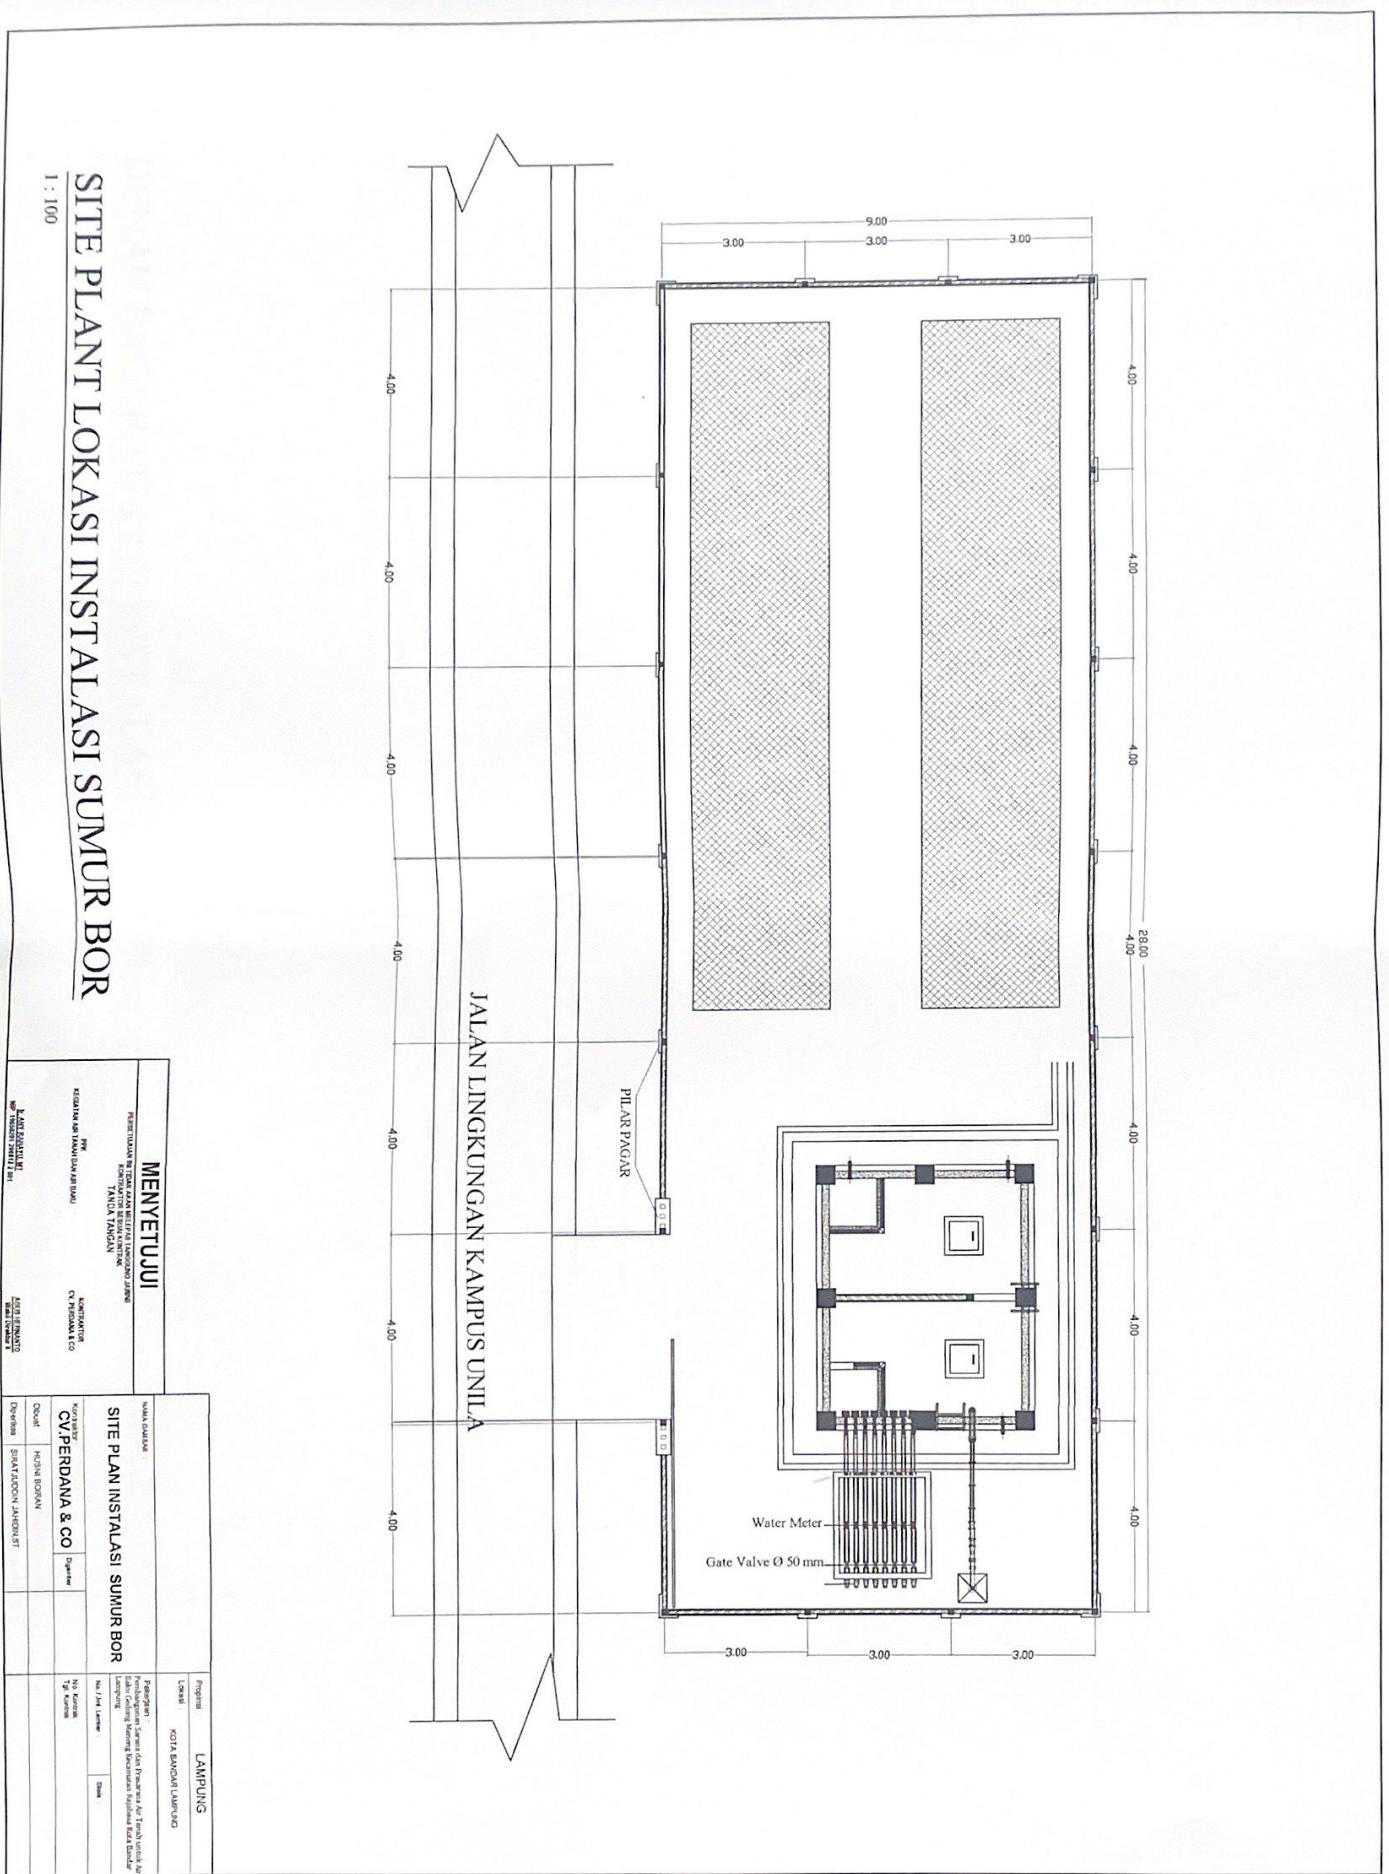



DENAH PAGAR LOKASI INSTALASI

100

## **MENYETUJUI**



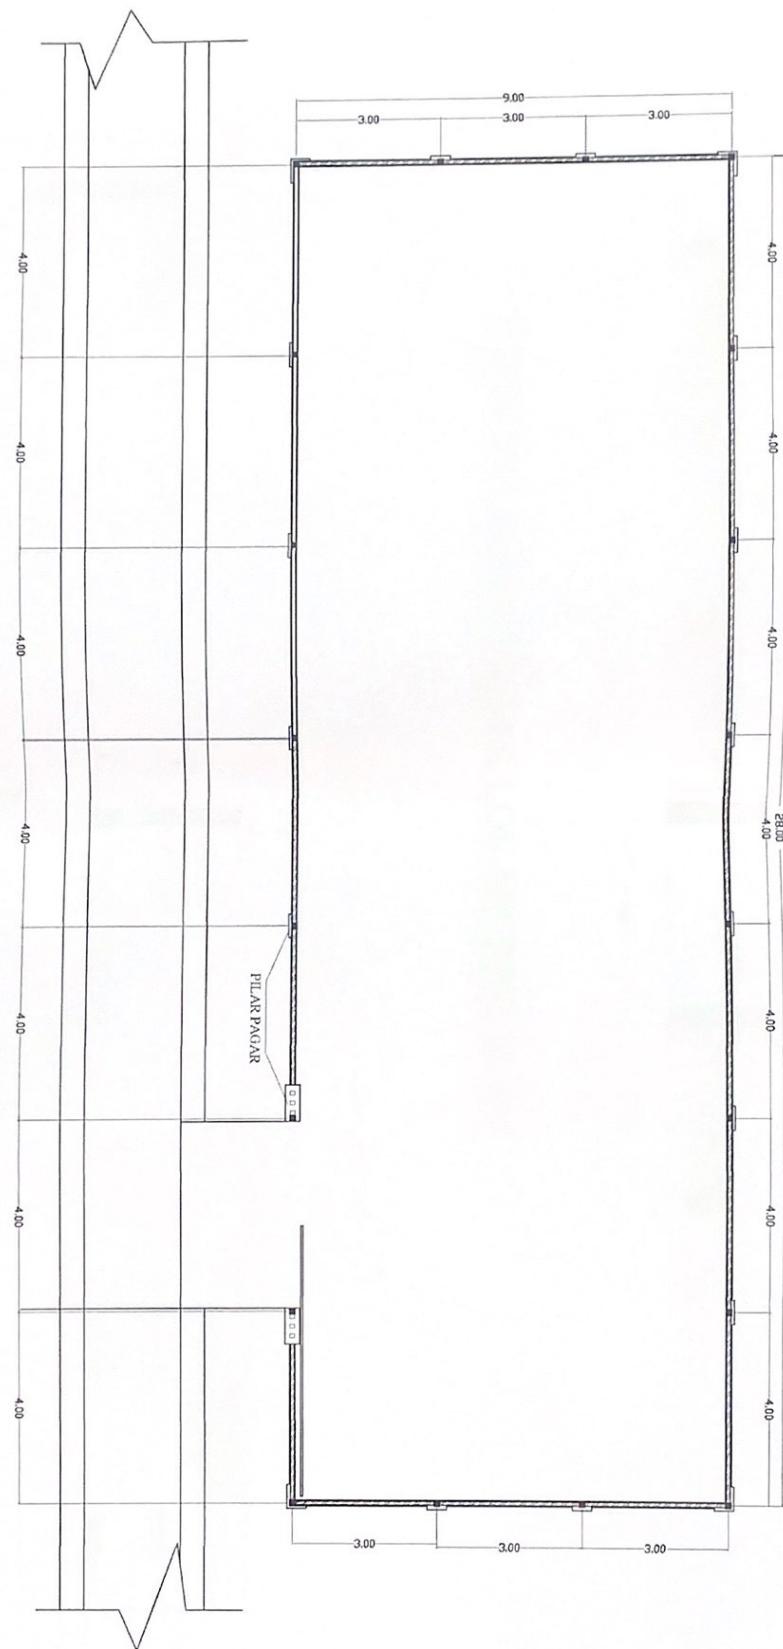

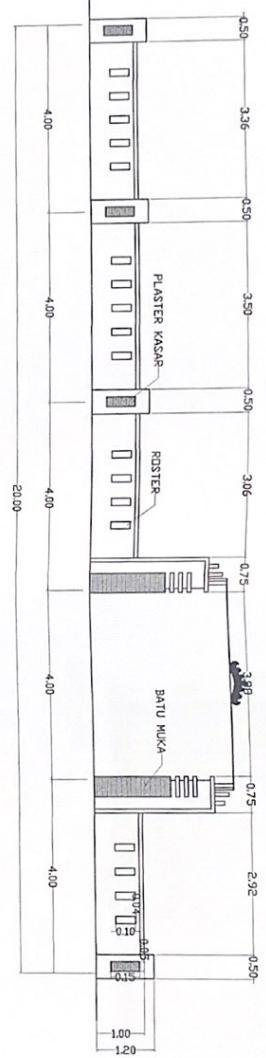

## TAMPAK DEPAN PAGAR LOKASI INSTALASI

1 : 100




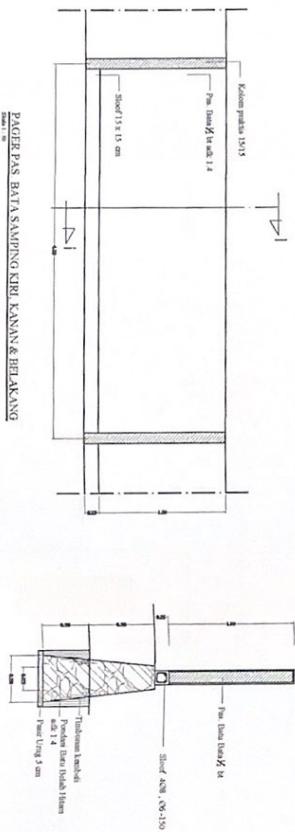


PAGAR PAS BATAS SAMPING KIRI KANAN & BELAKANG

<b>MENYETUJUI</b>	

TAMPAK DAN POTONGAN PAGAR	
KONTRAKTOR <b>CV PERDANA &amp; CO</b>	Dipungut
Dibuat HUSEIN MORRAN	
Diketahui SRIKA DOON JAMINET	

DETAIL GERBANG

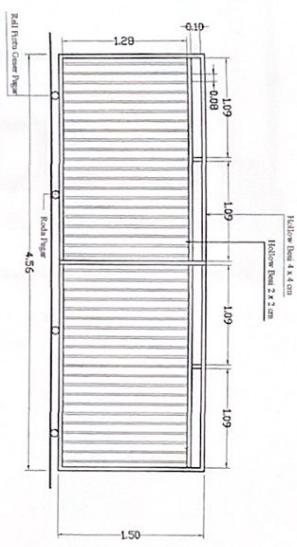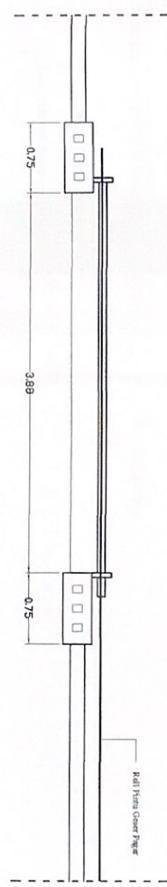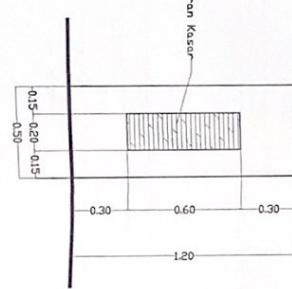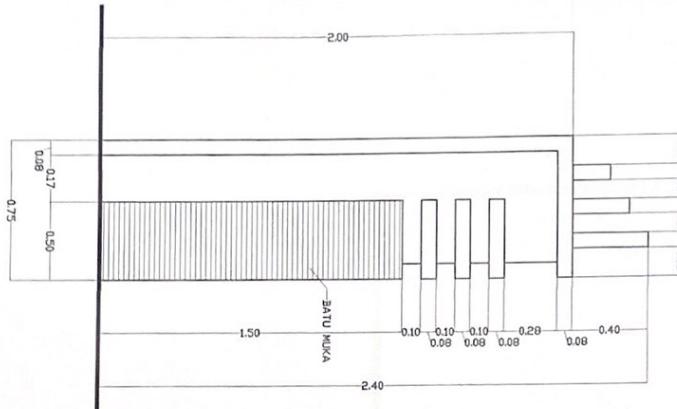


<b>MENYETUJUI</b>	

<b>PINTU GERBANG PAGAR</b> <b>KOOPERATIF CV PERDANA &amp; CO</b> <b>Doket</b> <b>Opname</b>	<b>Principal</b> <b>Lokasi</b> <b>KOTA BANDA LAMPUNG</b>

DETAIL PILAR UTAMA

1:25

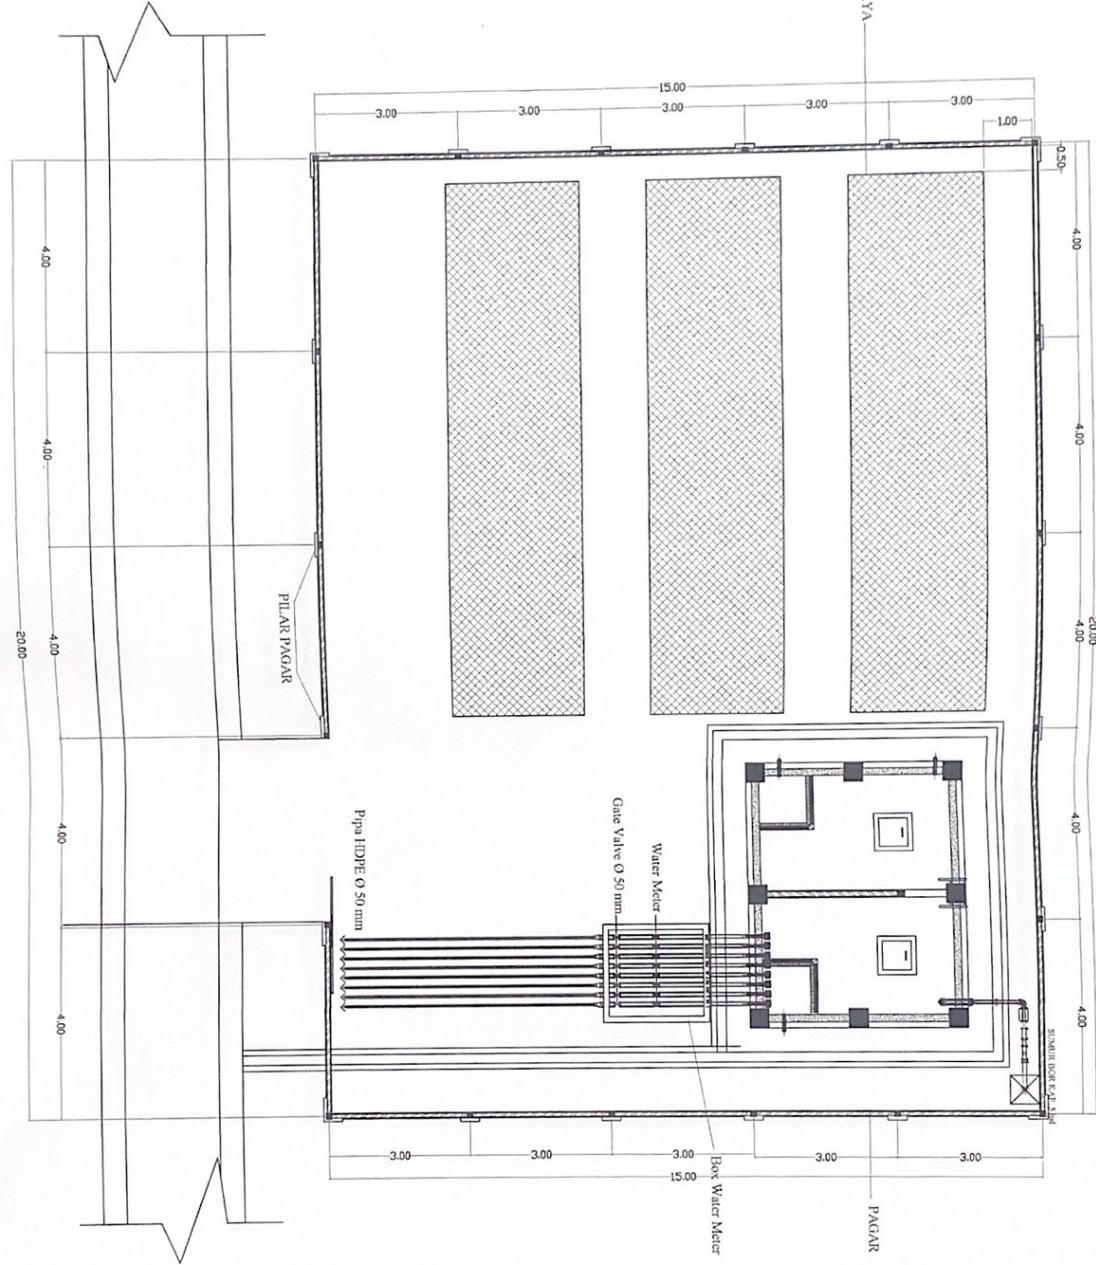

MENYETUJUI	

**SITE PLAN INSTALASI SUMUR BOR**


KETUA KERJA	Penyetuju
CV PERDANA & CO	Diponegoro
Dinas	MUSLIM BOYANI
Dinas	SUYA JAZOON JAHENI ST

**SITE PLANT LOKASI INSTALASI SUMUR BOR**

1 : 100

## DENAH PAGAR LOKASI INSTALASI




1 : 100

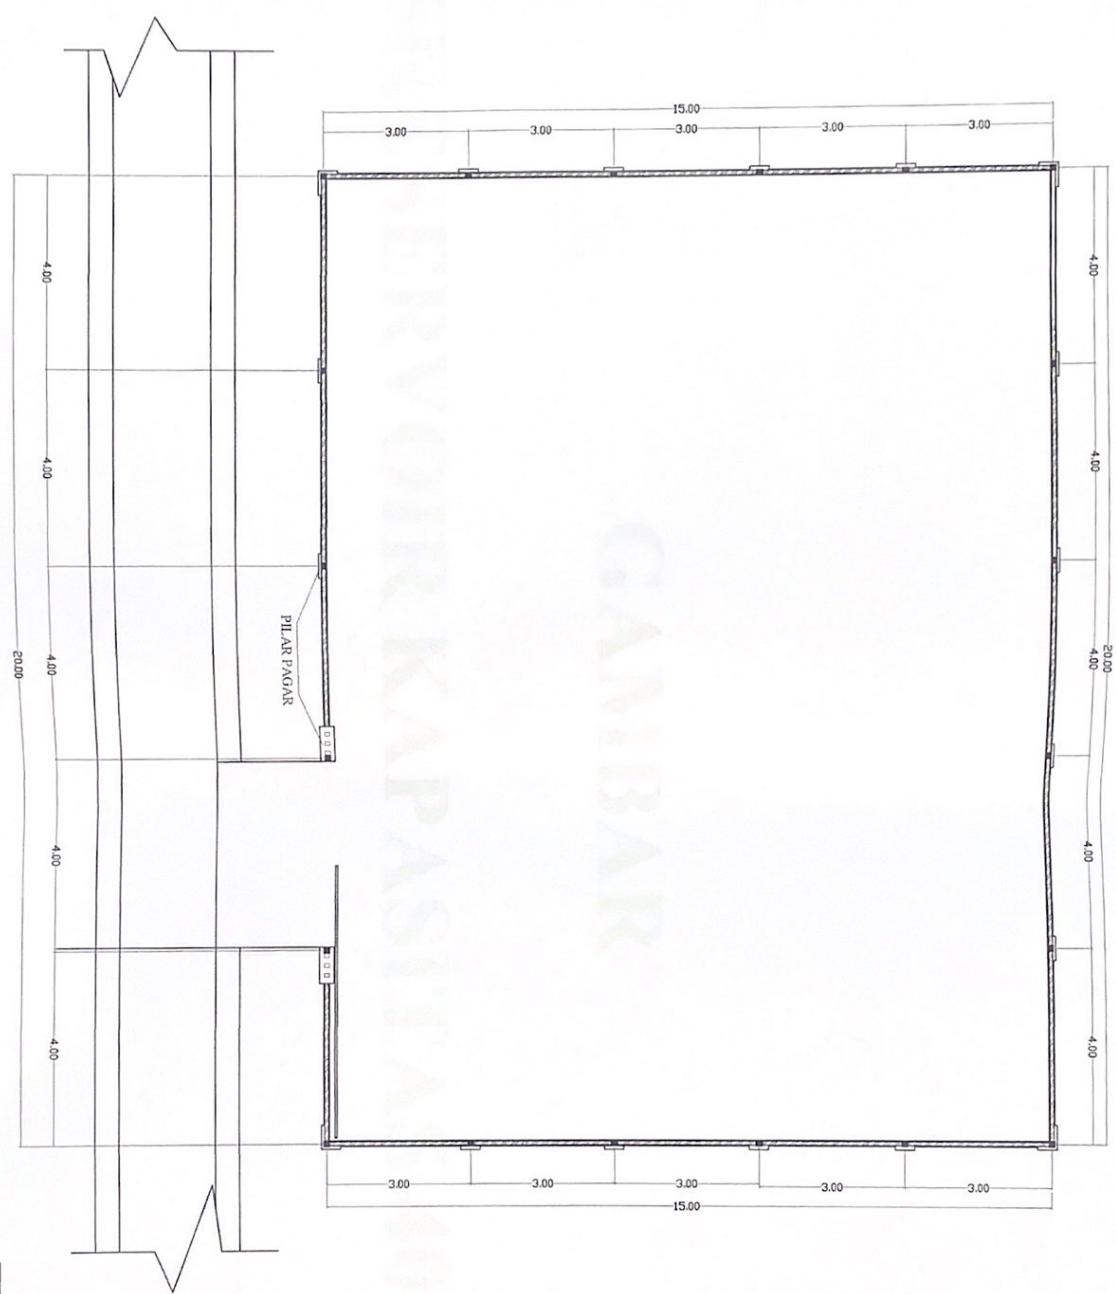


GAMBAR



RESERVOIR KAPASITAS 40 M<sup>3</sup>

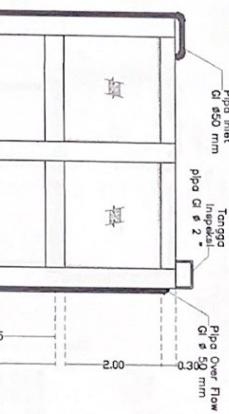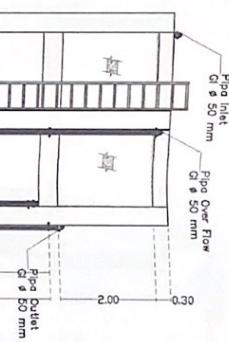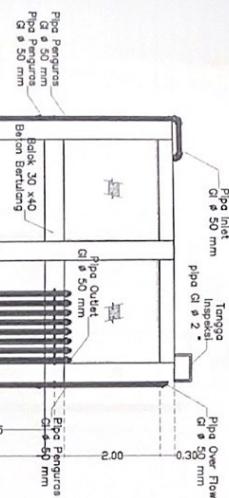

TAMPAK DEPAN  
1 : 100

TAMPAK SAMPING KIRI  
1 : 100

TAMPAK BELAKANG  
1 : 100

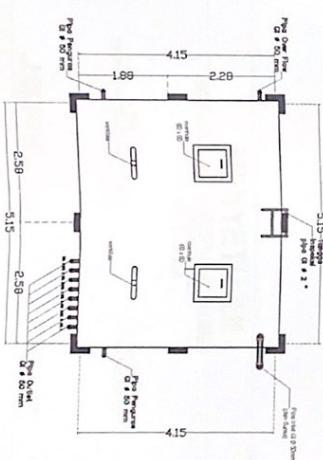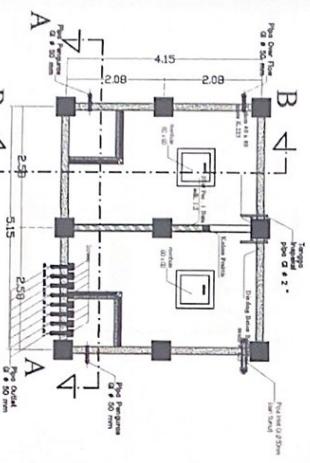

DENAH RESEVOAR

RESEVOAR TAMPAK ATAS  
1 : 100

### MENYETUJUI

PERSETUJUAN INI TIDAK AYAM MELEPAS PANGGUNG JAWAB  
KONTRAKTOR SESAIKAN KONTAK

KEGIATAN AIR TANAH DAN AIR BAKU

PPK

KONTAKTOR

KONTAKTOR  
CV PERDANA & CO

Ir ANN RANIYUL MT  
NIP. 19650207 200912 2 001


ADUS HERMANO  
Ward Director II

### DENAH DAN TAMPAK RESEVOAR


DENAH RESEVOAR

RESEVOAR TAMPAK ATAS  
1 : 100


LAMPUNG	
Desain	HUSNI BOKARI
Desainer	SMAJUZON JAHENAT

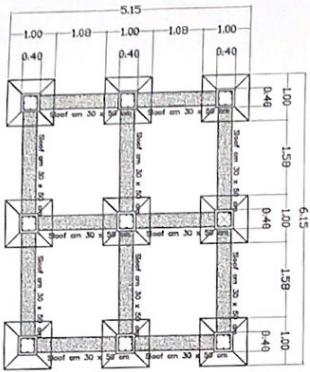


TAMPAK SAMPING KANAN  
1 : 100

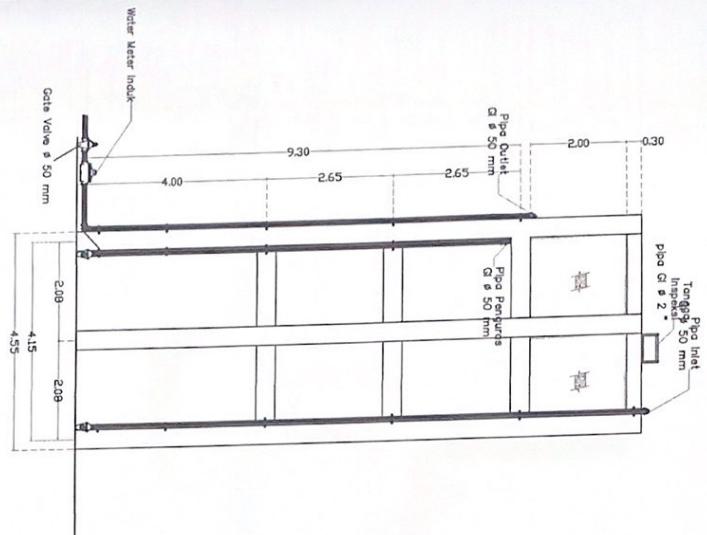

POTONGAN A-A  
1 : 100

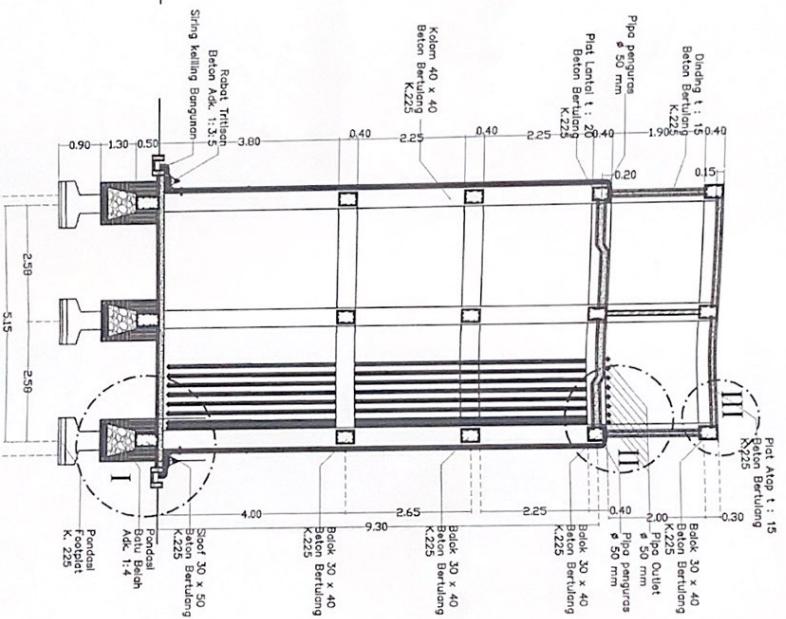

POTONGAN B-B  
1 : 100

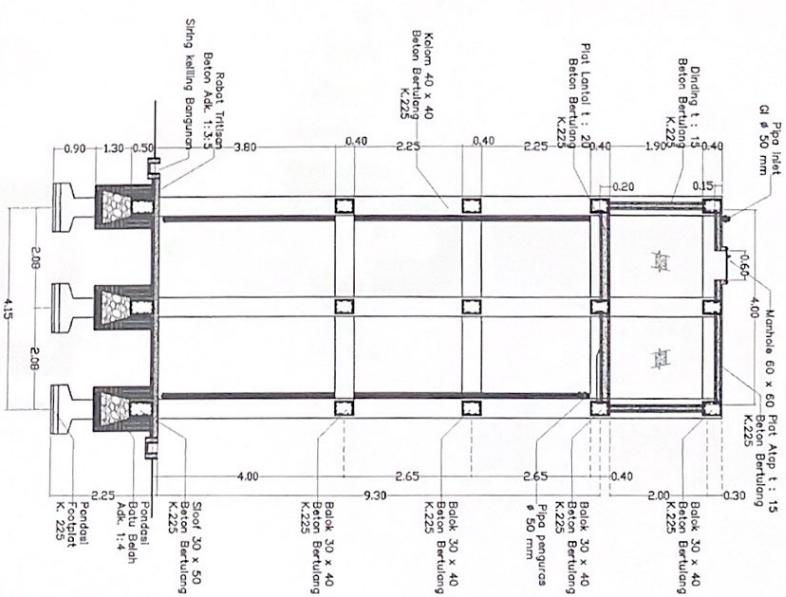

### MENYETUJI

PERSETULJUAN SITOKA KANAL RELEPAS TANGGUNG JAWAB  
KONTAKTOR SEJAUH KONTRAK

TANDA TANGAN

KEGATAN AIR TAHAN DAN AIR BAKU  
PPK

KONTRAKTOR


CV PERDANA & CO

IR. ANY PAPAYU, MM  
NIP. 19650201 200112 001


AGUS HERMANTO  
WANT DEDAR II

DENAH PONDASI RESEVOAR	
KONTRAKTOR CV PERDANA & CO	Operator
Dokter	HUSNI BUDIAN
Diponca	BUDI JUDIONI JAHNASTI


DENAH PONDASI DAB SLOOF  
1 : 100

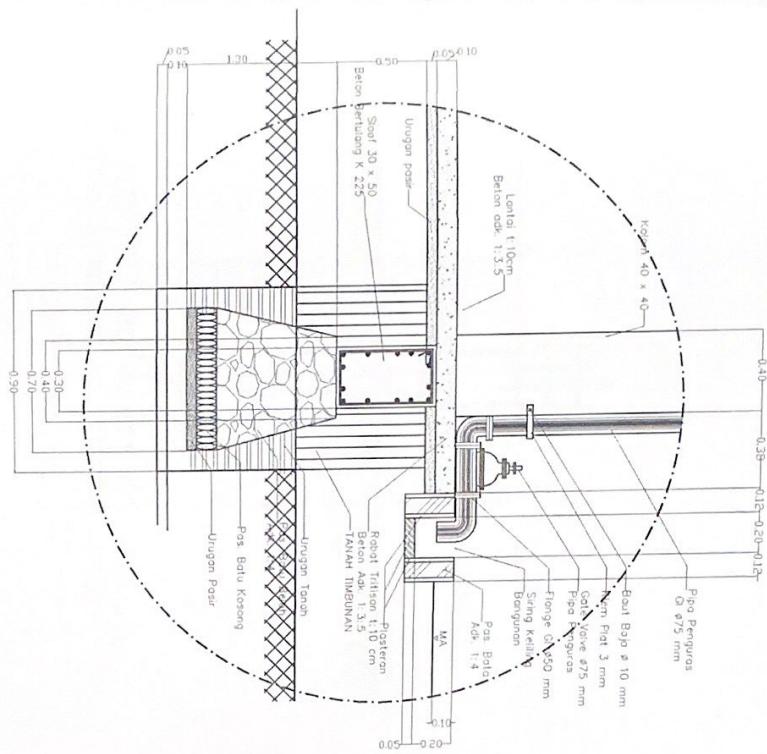


DETAIL I

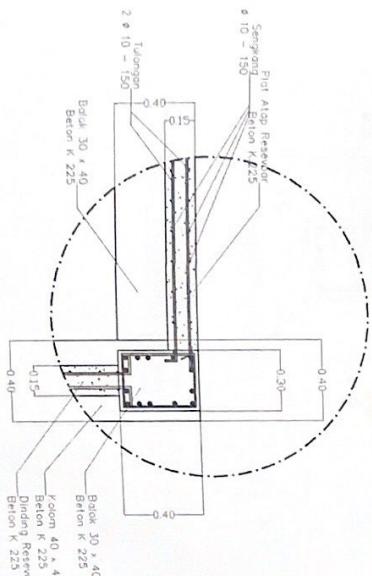

DETAIL III

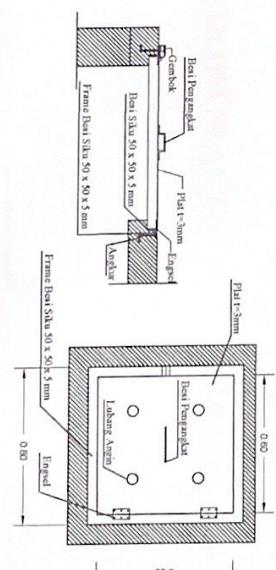

DETAIL MANHOLE

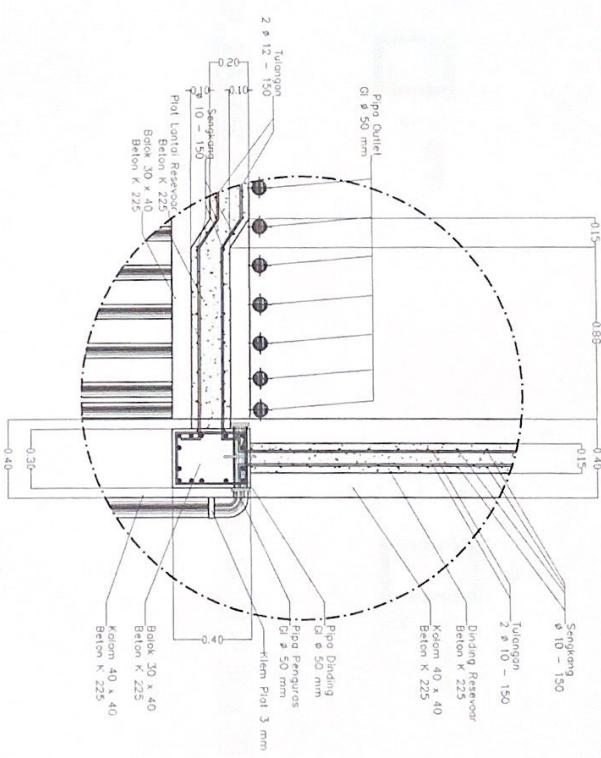

DETAIL MANHOLE

Skala 1 : 10

**MENYETUJUI**

PERSETUJUAN INI TIDAK MAAK MELEPAS TANGGUNG JAWAB  
KONTAKTOR SESAMA KONTRAK  
TANDA TANGAN


PPK  
KEGIATAN AIR TANAH DAN AIR BAKU  
KONTRAKTOR  
CV PERDANA & CO

I. AMY RAHAYU, MT  
NIP. 19660201 2008122 001  
AQUIS HERIANTO  
Wakil Direktur II

LAMPUING	
Propinsi	Lokasi
Lampung	KOTA BANDAR LAMPUNG
KABUPATEN	KABUPATEN
PERDANA & CO	PERDANA & CO




DETAIL SLOOF 30 x 50  
1:25

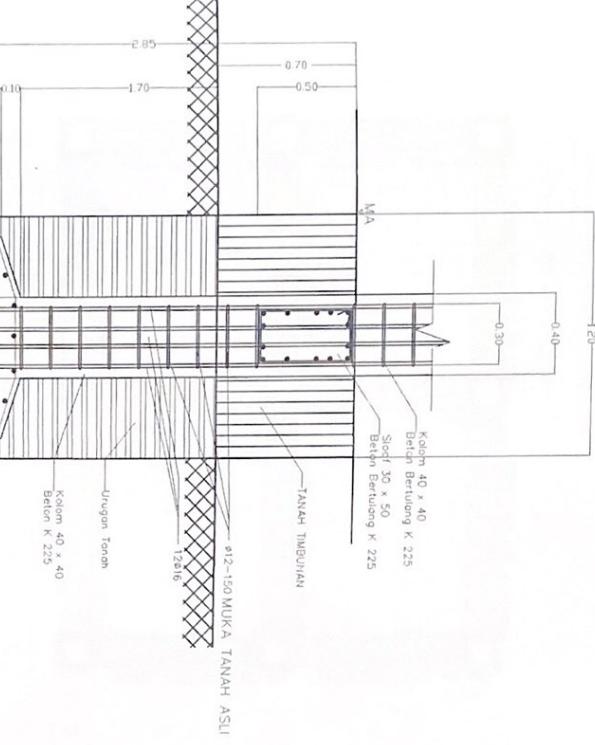


DETAIL BALOK 30 x 40  
1:25



DETAIL KOLOM PRAKТИС  
1:25

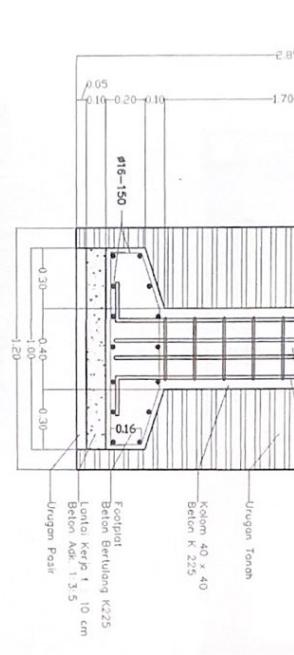

DETAIL KOLOM 40 x 40  
1:25

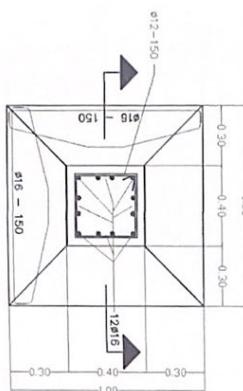

DETAIL PONDASI FOOTPLAT

1:25

<b>PERSETUJUAN INI AKAN MELAKUKAN SANGGUN JAWAB</b>	
KONTAKTOR PPK KEGIATAN AIR TANAH DAN AIR BAKU	
KONTAKTOR CV PERDANA & CO	
Il. AM RAJAYU MT NIP. 19650201200112201	AQUS HERNANTO Ward Diesel II

### MENYETUJUI



PERSETUJUAN INI AKAN MELAKUKAN SANGGUN JAWAB

KONTAKTOR SESUAI KONTAK

TANDA TANGAN

DETAIL

CV.PERDANA & CO	Dipimpin	No. surat	Tgl. Surat

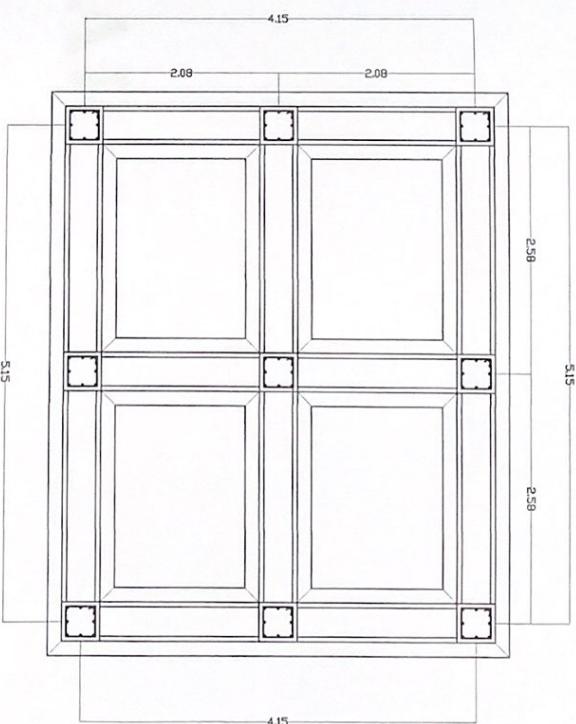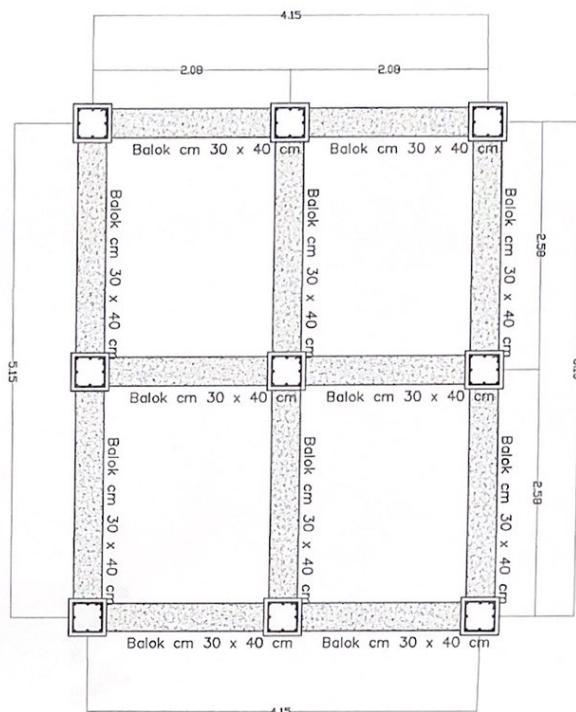

DENAH BALOK 30 x 40

DENAH PONDASI BATU BELAH

1 : 50

1 : 50

**MENYETUJUI**

PERSETUJUAN INI TIDAK AYAH MELIPAT PANGGUNG JAWAB

KONTRAKTOR SESUAIOHNTAJAK

TANDA TANGAN

PPK  
KEGIATAN AIR TANAH DAN AIR BAKU

KONTRAKTOR  
CV PERDANA & CO

I. ANY FAMAHU MT  
NIP. 19550201 200912 001  
Agus Hernanto  
Van Director II

Agus Hernanto  
Van Director II


DENAH PONDASI DAN BALOK	

## GAMBAR

WATER METER INDUK PIPA Ø 50 MM

### DENAH WATER METER Ø 75 MM

SKALA 1 : 25

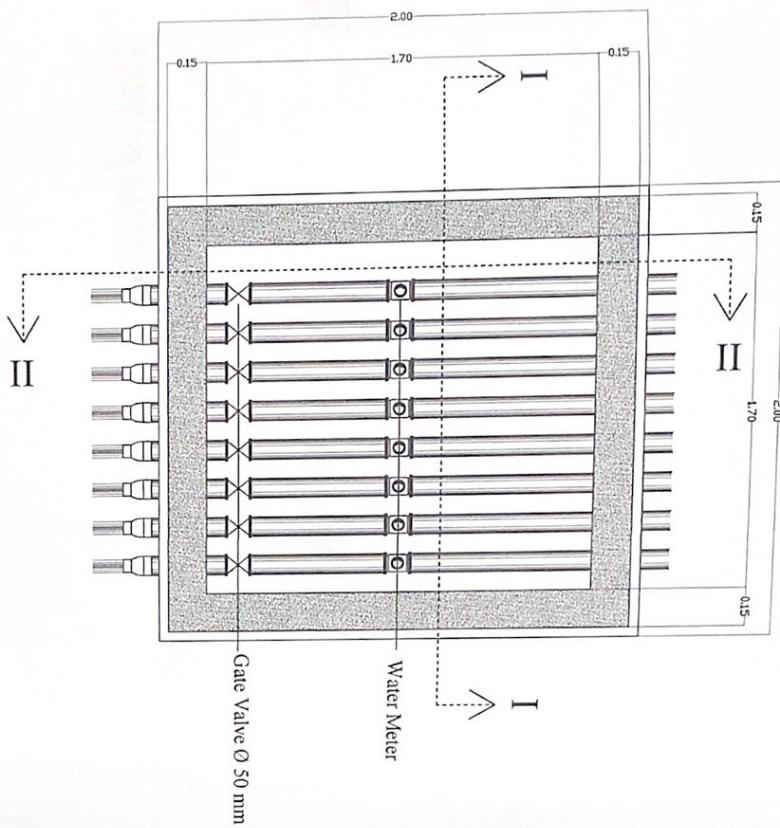

### MENYETUJUI

PERSATUAN INI TIDAK AYAM HELPS PANGGUNG JAWAB  
KONTRAKTOR SESUAINYA DIAKA  
TANDA TANGAN


PPK  
KEGIATAN AIR TANAH DAN AIR BAKU  
KONTAKTOR:  
CV. FERDAMA & CO

Itu ANI HERMAYU, M.F  
HP: 1899201 200312 2 001

AGUS HERMAYU  
Wali Direktur

### TAMPAK ATAS

SKALA 1 : 25

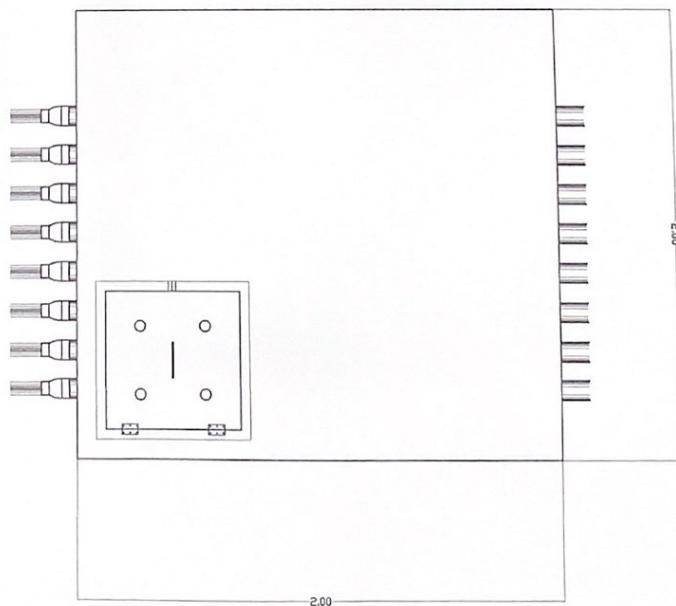

Propinsi : LAMPUNG  
Lokasi : KOTA BANDAR LAMPUNG

NAMA GAMBAR :

Pekerjaan : Pembangunan Sarana dan Prasarana Air Tanah untuk Air Bakar Gedong Meleng Kecamatan Rajabasa Kota Bandar Lampung

### BOX WATER METER

Kontraktor: CV.PERTDANA & CO

Direktur:

No. Jantung Lembar : No. Komikat :  
No. Komikat :

Skala :

No. Jantung Lembar :

Skala :

Dibuat : HUSNI BOIRAN



**TAMPAK SAMPING**

SKALA 1 : 25

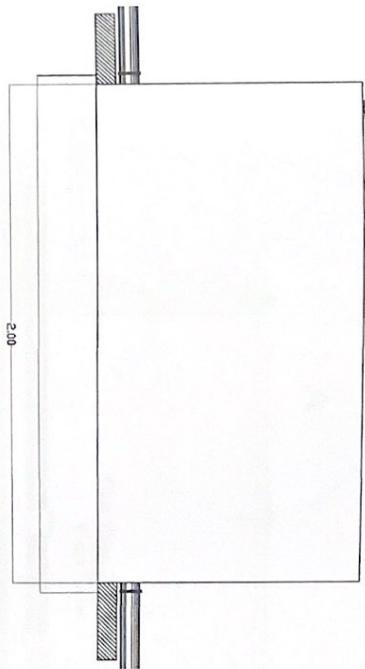

**POTONGAN-I**

Skala 1 : 25

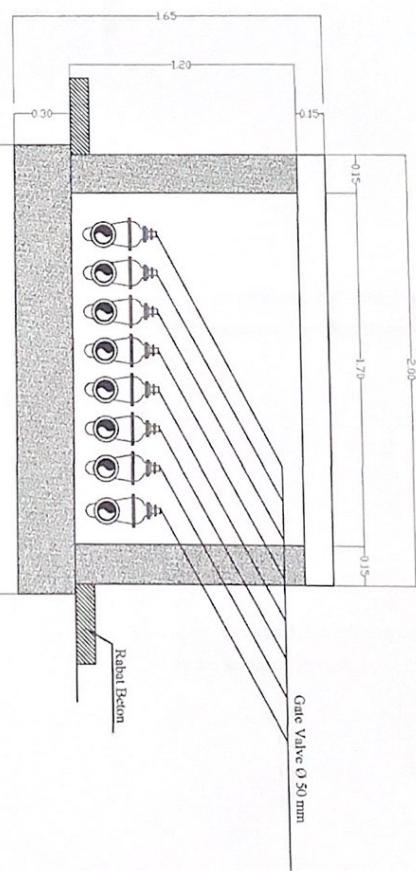

<b>MENYETUJUI</b>	
PERSETUJUAN NI TUDAK AYAM MELEPAS PANGGUNG JAWA KONTRAKTOR SESUAI KONTRAK TANDA TANGAN	
KEGIATAN AIR YAMA DAN AIR BAKU	KONTRAKTOR CV PERDANA & CO
Ir. ANY BAHAYUL MFT NIP. 1965201 200112-201	AQUS HERMANTO Wanti Pradipta #


<b>TAMPAK DAN POTONGAN BOX WATER METER</b>	
Kontraktor <b>CV.PERDANA &amp; CO</b>	Dipintar
No. Jml Lembar :	Skala :
No. Kontrak :	
Tgl Kontrak :	
Dibuat	HUSNI BOIRAN
Diprintsa	SIRATUDDIN JAHIDIN, ST

<p align="center"><b>MENYETUJUI</b></p> <p align="center">PERSETUJUAN INTI TAKA KAN HEEPS TAWANG JAMBI KONTRAKTOR SESUAI KONTAK TANDA TANGAN</p> <p align="center">KEHARAPAN TANAH DAN AIR BAKU FPK, KONTAKTOR CV PERDANA &amp; CO</p> <p align="center">B. ANY PAPAU, M.P NIP. 19600207 200112 001</p> <p align="center">AGUS FERNANTO Wakil Direktur II</p>	<p align="center"><b>POTONGAN II-II</b></p> <p align="center">Skala 1 : 25</p> <p align="center"><b>PEMBESIAN I-I</b></p> <p align="center">Skala 1 : 25</p>																																			
<p><b>POTONGAN DAN DETAIL PEMBESIAN</b></p> <table border="1" style="width: 100%; border-collapse: collapse;"> <tr> <td style="width: 15%;">Kontaktor:</td> <td style="width: 15%;">CV PERDANA &amp; CO</td> <td style="width: 15%;">Diganjar</td> <td style="width: 15%;">Propinsi:</td> <td style="width: 15%;">LAMPUNG</td> </tr> <tr> <td>Lokasi :</td> <td colspan="4">KOTA BANDAR LAMPUNG</td> </tr> <tr> <td>NAMA GAMBAR :</td> <td colspan="4"></td> </tr> <tr> <td colspan="5"> <b>POTONGAN DAN DETAIL PEMBESIAN</b> </td> </tr> <tr> <td>Kontaktor:</td> <td>CV PERDANA &amp; CO</td> <td>Diganjar</td> <td>No. / Jln. Lembar :</td> <td>Skala :</td> </tr> <tr> <td>Dibuat</td> <td>HUSNI BOIRAN</td> <td></td> <td>No Kontrak</td> <td></td> </tr> <tr> <td>Diperiksa</td> <td>SIRAT JUDDIN JAHIDIN, ST</td> <td></td> <td>Tgl Kontrak</td> <td></td> </tr>

<b>MENYETUJUI</b>	
PERSETUJUAN INI TIDAK AKAH MELEPAS TANGGUNG JAWAB KONTRAKTOR RESUM KONTAK TANDA TANGAN	
PPK KEJUTAN AIR TANAH DAN AIR BAKU	KONTRAKTOR CV. PERDAMA & CO
Ir. ANY PERDAMAJU, MT NIP. 19650201 200912 2 001	AGUS HERWANTO Wali Diklat II


### **PEMBESIAN II-II**

Skala 1 : 25

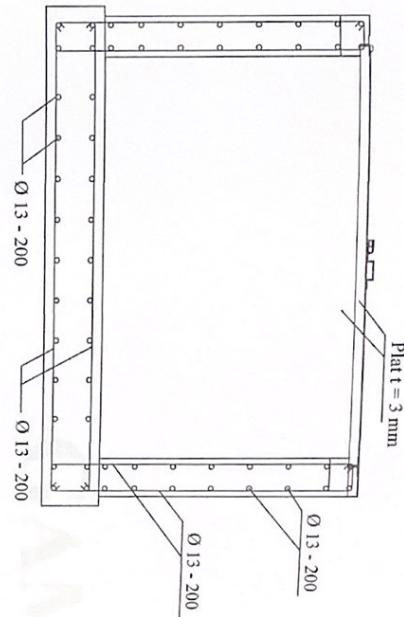

### **DETAIL A**

Skala 1 : 10

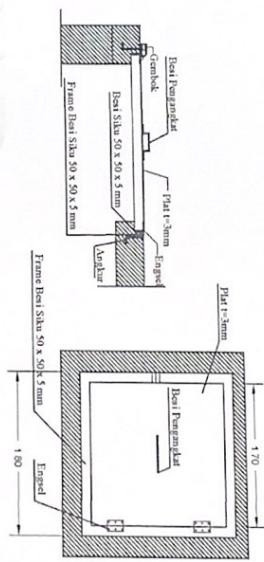

<b>DETAIL PEMBESIAN DAN MANHOLE</b>	
Kontraktor: <b>CV. PERDAMA &amp; CO</b>	Direktur
Propinsi : <b>LAMPUNG</b>	Lokasi : <b>KOTA BANDAR LAMPUNG</b>
Nama Gambar :  Pekerjaan : Pembangunan Sarana dan Prasarana Air Tanah untuk Air Baku Gedong Meneng Kecamatan Rujabesa Kota Bandar Lampung	
No. / Inf. Lembar :	Skala :
No. Kontrak :	Tgl. Kontrak :
Dibuat	HUSNI BORAN
Diperiksa	SIRAT JUDDIN JAHIDIN ST

## GAMBAR

GROUND TANK KAP.5000 LITER

## MENYETUJUI

PENGSETUJUAN INSTALASI PEMERINTAH JAWA

KONTAKTOR DAN TAMBANG

TANDA TANGAN

KEGATIAN AIR YAHMI DAN ABABAU

PPK


KONTAKTOR

CV PERDANA & CO


H. ANT. BAWAKUL, MT  
NIP. 19620201 2009122001

ABDUS MEFANATO  
WAKI DI DILAKUKU

DENAH GROUND TENK  
Skala 1:100

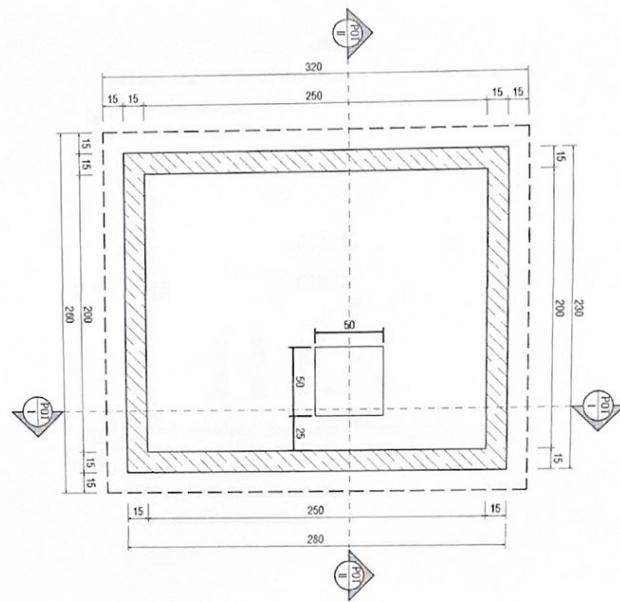

TAMPAK ATAS GROUND TENK  
Skala 1:100

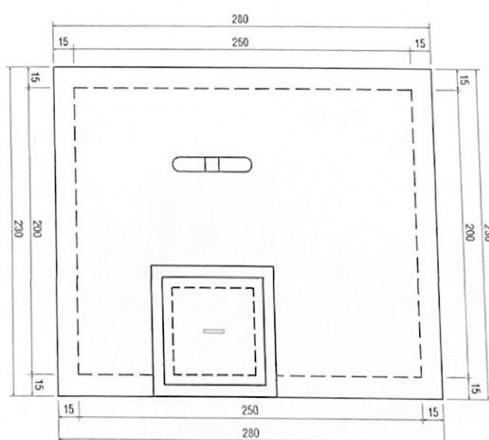

Provinsi : LAMPUNG

Lokasi : KOTA BANDAR LAMPUNG

Pekerjaan :  
Pembangunan Sistem dan Pemasaran Air Tanah untuk Air Lampung  
Untuk Pengembangan Ekonomi Rakyat Kota Bandar Lampung

No / Jln / Lembar : Sisa :

Kontaktor : CV. PERDANA & CO


Direktur :

HUSNI BORAN


No. Kontak :

Direksi : SIRATJUDIN JAHIDIN ST

 DENAH PENULANGAN PLAT ATAP  
Skala 1:100

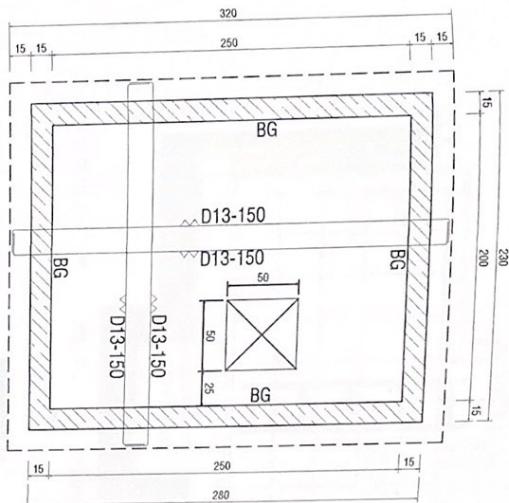


 DENAH PENULANGAN PLAT LANTAI  
Skala 1:100

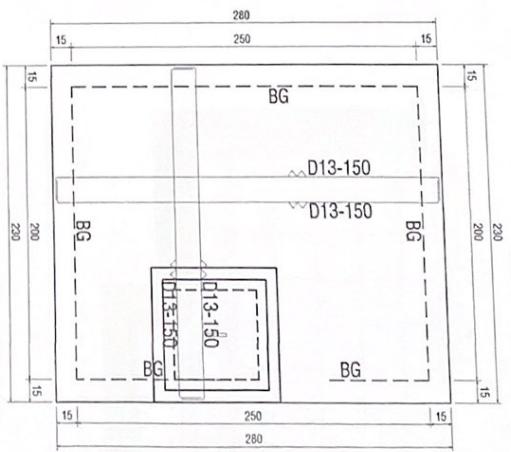


MENYETUJUI	
PERSETUJUAN INI TAKA KAN BERPENGARUH ANGONG JAWAB	
KONTAKAN DI TESTIMONI	
TANDA TANGAN	
KEGAJIAN AIR TANAH DAN AIR BAWU	PPK
	KONTRAKTOR
	CV PERDANA & CO
Ir. ARIY RAJAUWU, MT	
NIP. 19600201 2001122101	
AGUS HERMANI	
NIP. 19600201 2001122101	

DETAIL PEMBESIAN GROUND TANK	
KONTRAKTOR	CV. PERDANA & CO
Dikuat	Dipertanggungjawabkan
HUSNI BOHRAN	
NIP. 19600201 2001122101	
Diperlakukan	SIRATULUDIN JAHIDIN ST
NIP. 19600201 2001122101	


DETAIL MANHOLE		Propinsi : LAMPUNG	Lokasi : KOTA BANDAR LAMPUNG
NAMA GAMBAR		POTONGAN DAN DETAIL MANHOLE	
<b>POTONGAN DAN DETAIL MANHOLE GROUND TANK</b>			

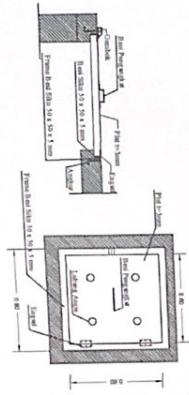

**POTONGAN I-I**  
Skala 1 : 100

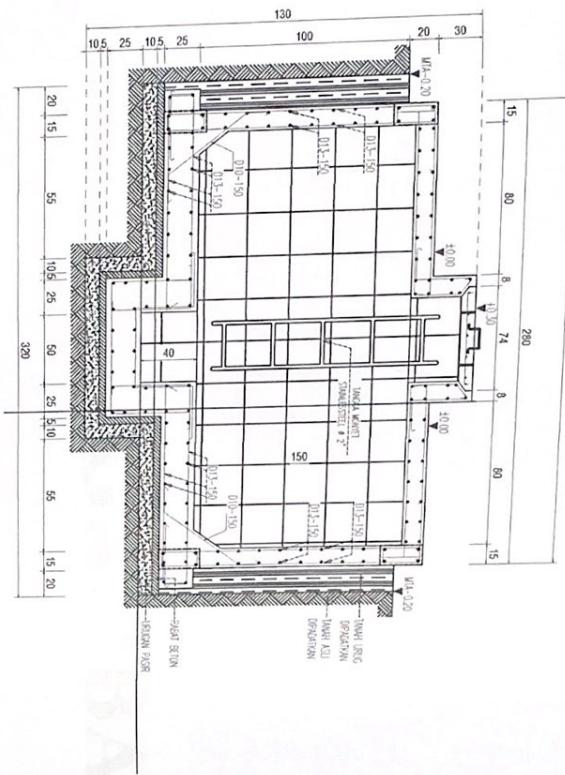

**POTONGAN II-II**  
Skala 1 : 100

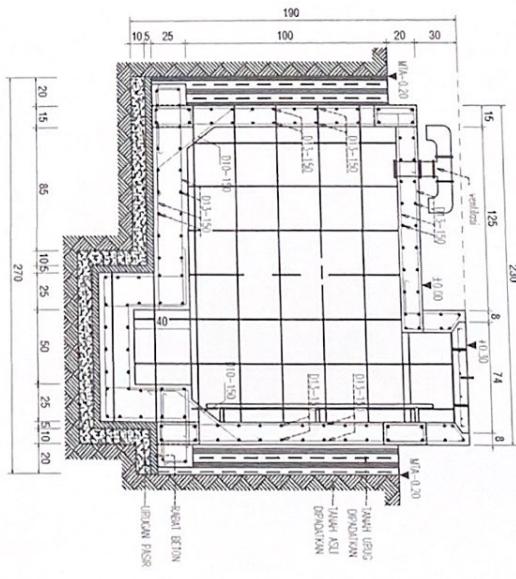

**POTONGAN II-II**  
Skala 1 : 100

### MENYETUJUI

PERSETUJUAN UNITAK MANAJEMEN PASANGAN JABAB  
KONTAKTON SELEMAKONTRAK

TANDA TANGAN

PPK  
KEGIATAN AIR TANAH DAN AIR BAKU  
CV PERDANA & CO

Dr. ANY RAMANTUL MT  
NPW 18502012001127001


AUDIS HERNANTO  
Waka Dinas II

## GAMBAR

HIDRAN UMUM KAPASITAS 3 M3


**DENAH HIDRAN UMUM**

Skala 1:100

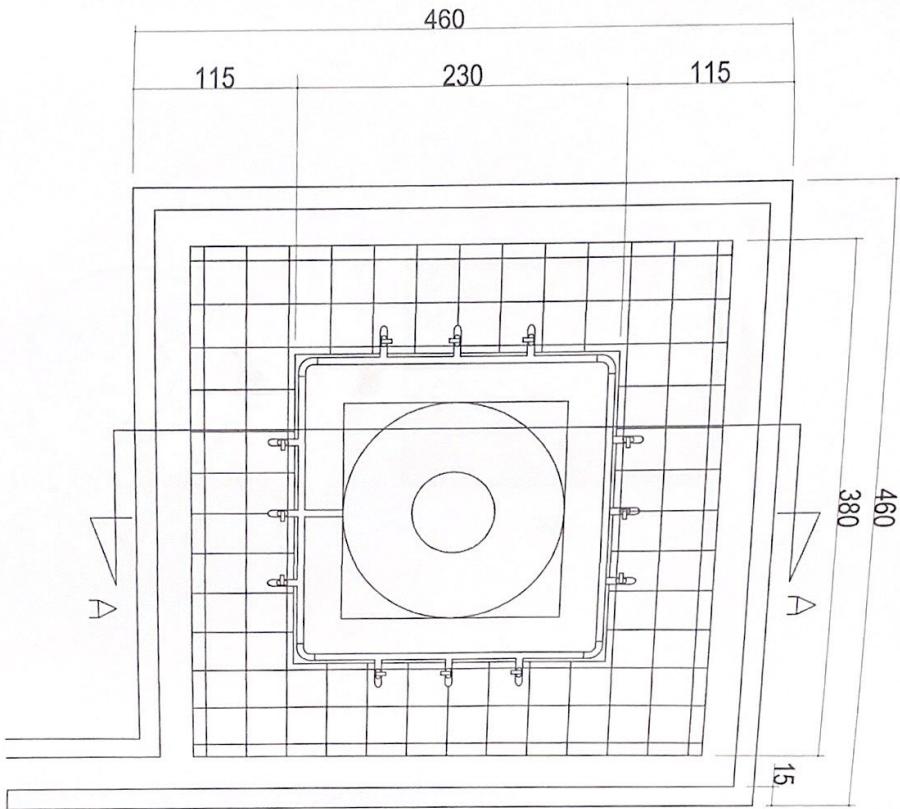

**POTONGAN A-A**

Skala 1:100

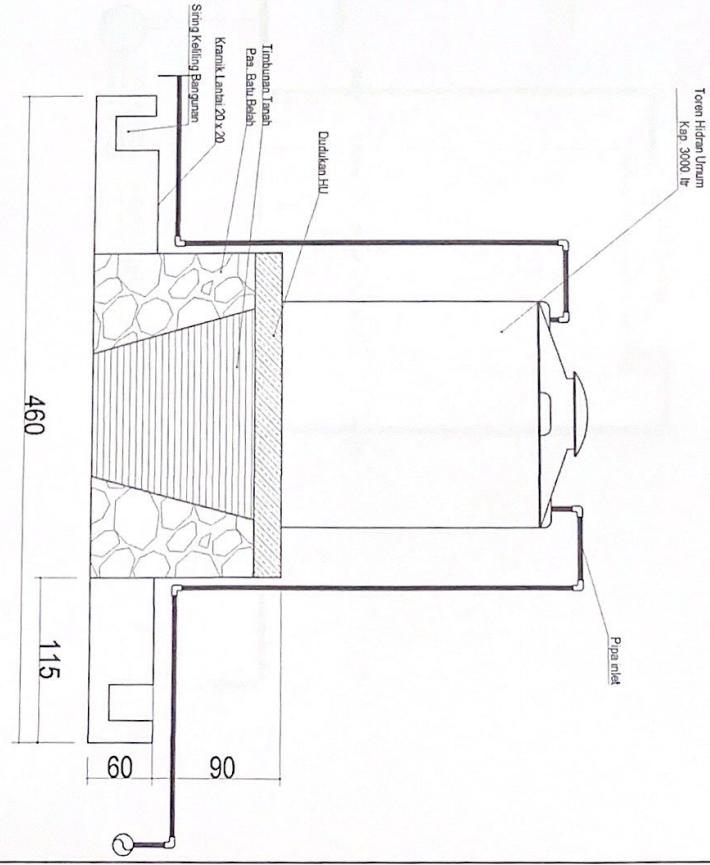

**MENYETUJUI**

PERSETUJUAN WILAYAH AMAN MELEPAS ANGGUNG JAMBI  
KONTRAKTOR OR SELUAR KONTAK

TANDA TANGAN

KEGIATAN AIR TANAH DAN AIR BAJU

PPK

KONTAKTOR  
CV PERDANA & CO

Il. ANDI RAHMULI M.  
No. 100/2020/2017/2-01

ADIS HERNANTO  
Wali Dewata II

HIDRAN UMUM KAP. 3000 Lt

Kontaktor

CV.PERDANA & CO

Dibuat

HUSNI BORAN

Diperbaiki

SIRATUDIN JAKSON ST



Provinsi : LAMPUNG  
Lokasi : KOTA BANDAR LAMPUNG

NAMA GAMBAR :  
No. Jml Lembar : 1/1  
Statis


**TØREN HIDRAN UMUM**

Skala 1: 100

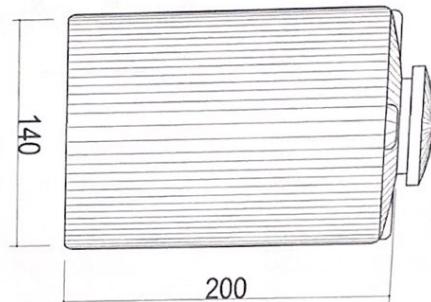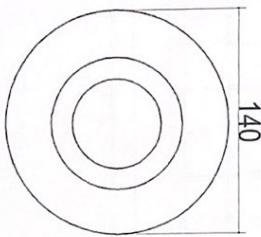


**TAMPAK SAMPING HIDRAN UMUM**


Skala 1: 100

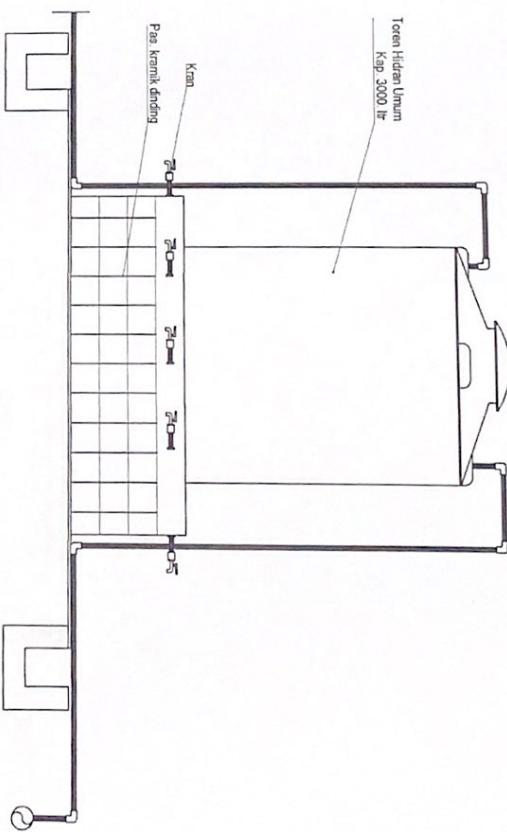

<b>MENYETUJUI</b>	
PERSETUJUAN INSTITUSI DAN BULETAN PANGGUNG JAWA KONTAKTOR SESUAI KONTAK TANDA TANGAN	
KEGIATAN AIR TADAH DAN AIR BAGU PPK CV PERDANA & CO	
TANDA TANGAN	
KEGIATAN AIR TADAH DAN AIR BAGU	
TAMPAK HIDRAN UMUM KAP. 3000 Lt	
Kontaktor <b>CV. PERDANA &amp; CO</b>	Digital
No. Jml. Lembar	1
No. Kontak Tgl. Kontak	
Dibuat	HUSEIN BOHRAN
Diperbaiki	SIRATUDOON JAHERNIST


<b>TØREN HIDRAN UMUM</b>
Skala 1: 100
Il. ANI RAHAYU, MT NIP. 19620201 200112 001
AGO HERMANTO Wali Dinaut

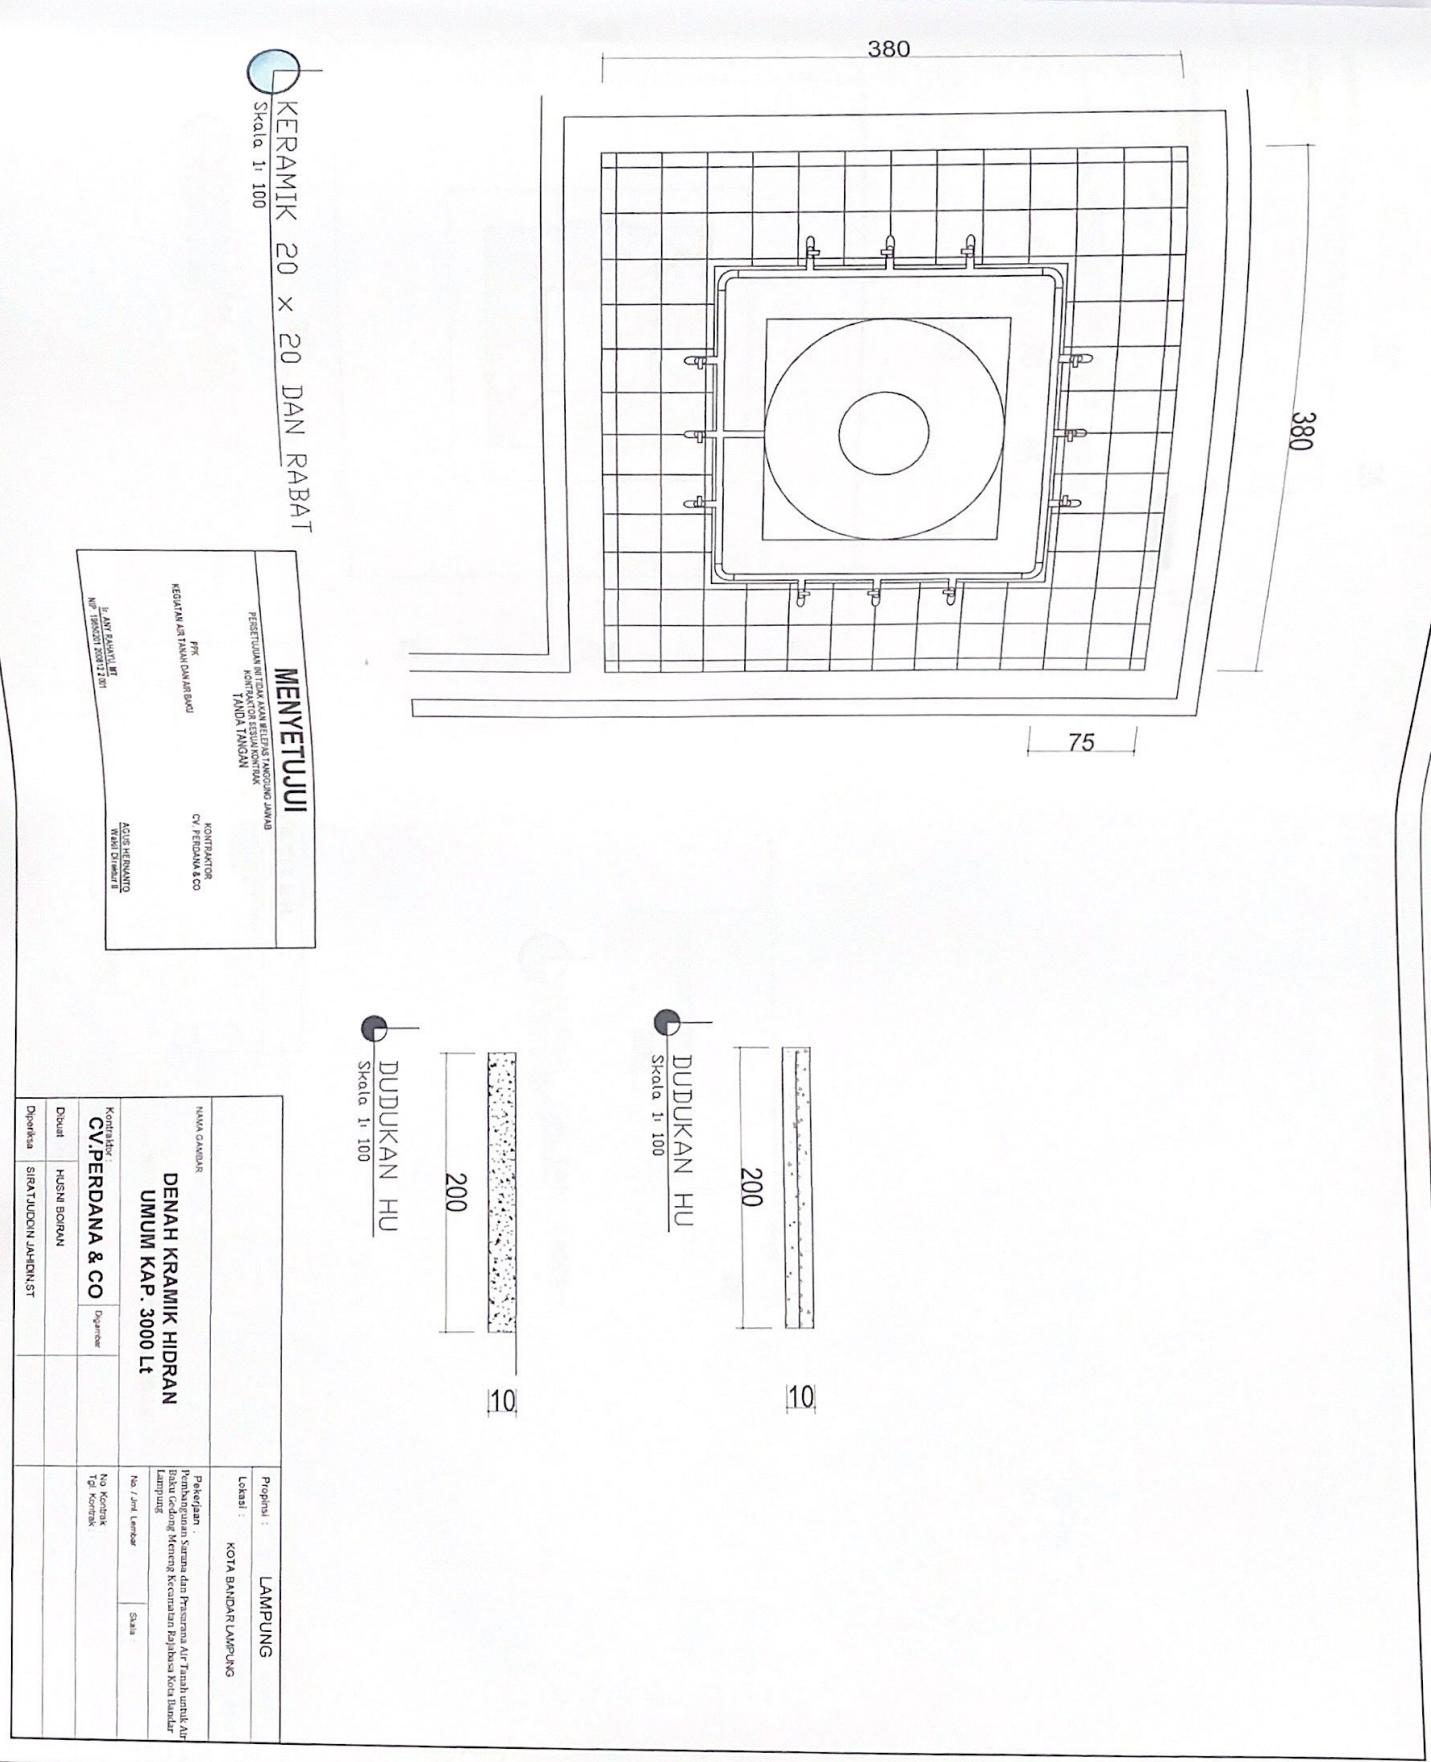

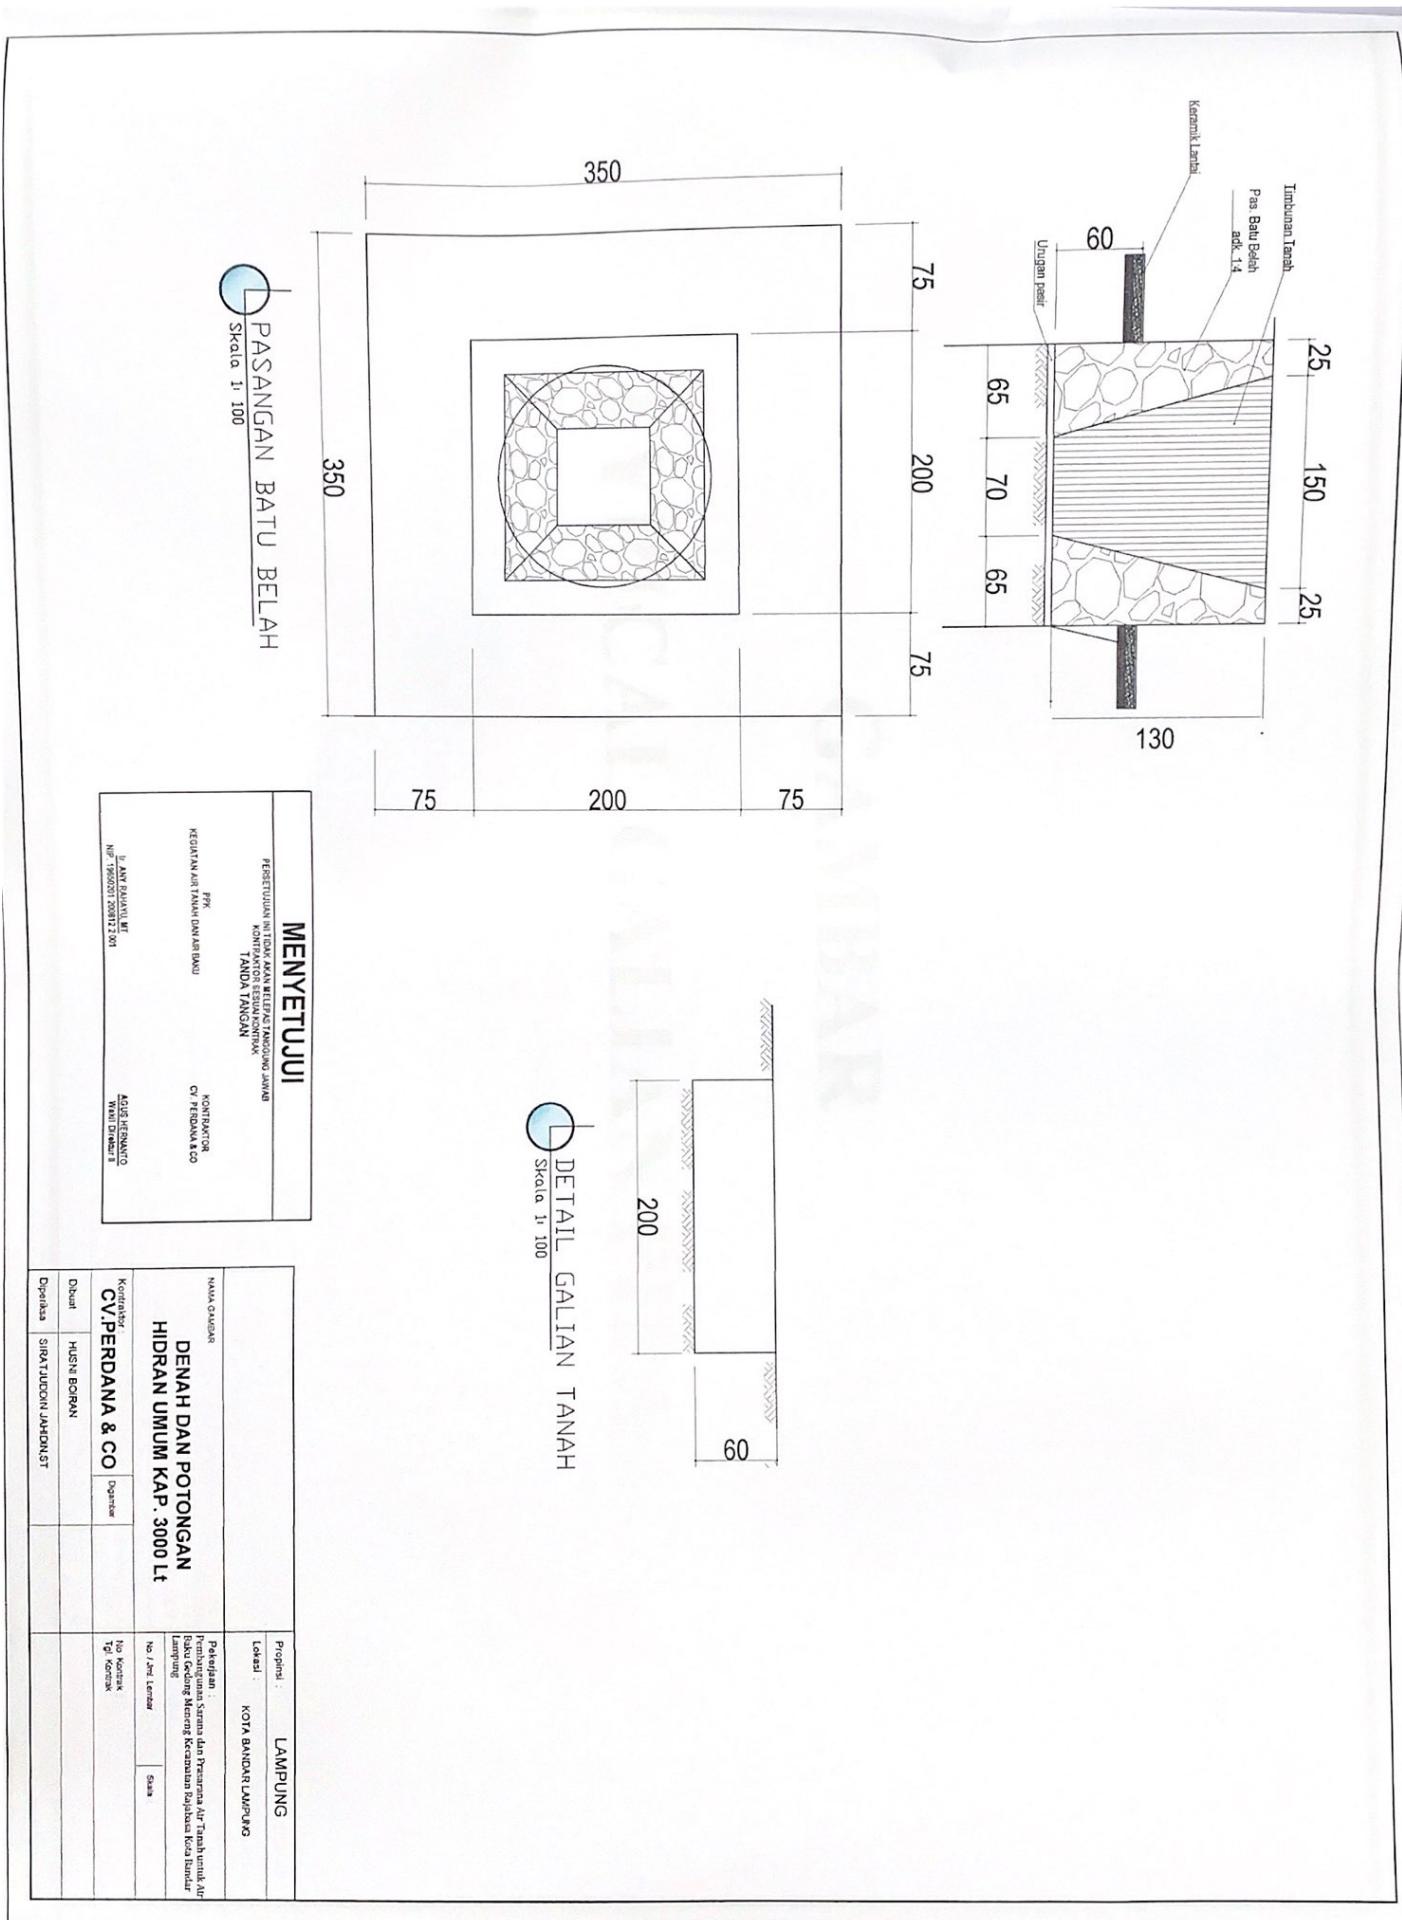


GAMBAR

TYPIICAL GALLIAN PIPA

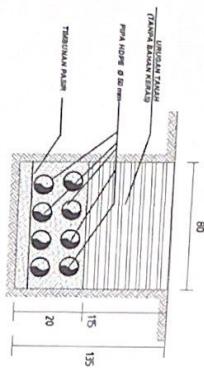

TYPICAL GALIAN PIPA 8 PPA

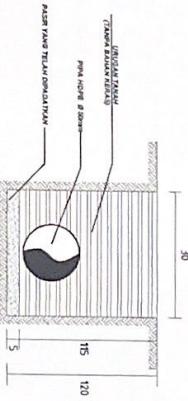

TYPICAL GALIAN PIPA 1 PPA

### MENYETUJUI

PERSETUJUAN INTI TEKNIK DAN RELIEF AS KAGGONG JAWA  
KOTA BANDAR LAMPUNG  
TANDATANGAN

KEGIATAN AIR TAHAN DAN AIR BAKU

CV PERDANA & CO

PPK




TYPICAL 2  
Typical Pemasangan Pipa di Jalan Rintisan

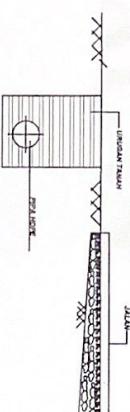

TYPICAL PENANAMAN PIPA




TYPICAL 3  
Typical Pemasangan Pipa di Pinggir Jalan raya

Kontraktor:	CV.PERDANA & CO	Diameter:	Propinsi : LAMPUNG
Lokasi :	KOTA BANDAR LAMPUNG		
<b>NAMA GAMBAR</b>			
<b>TYPICAL GALIAN PIPA</b>			
Pekerjaan :	Pembangunan Sistem dan Pemasangan Air Tahan untuk Air Isku Gedung Kerent, Kecamatan Balai Kota Bandar Lampung.		
No / Jsd Lembar		Sisa	
		No Komisi	
		Tg Komisi	
Buat	HUSNI BORAN		
Diperiksa	SIMAJUDON JAHREIN ST		

GAMBAR

TYPICAL CROSSING JALAN

# TYPICAL MAINROAD CROSSING PIPE

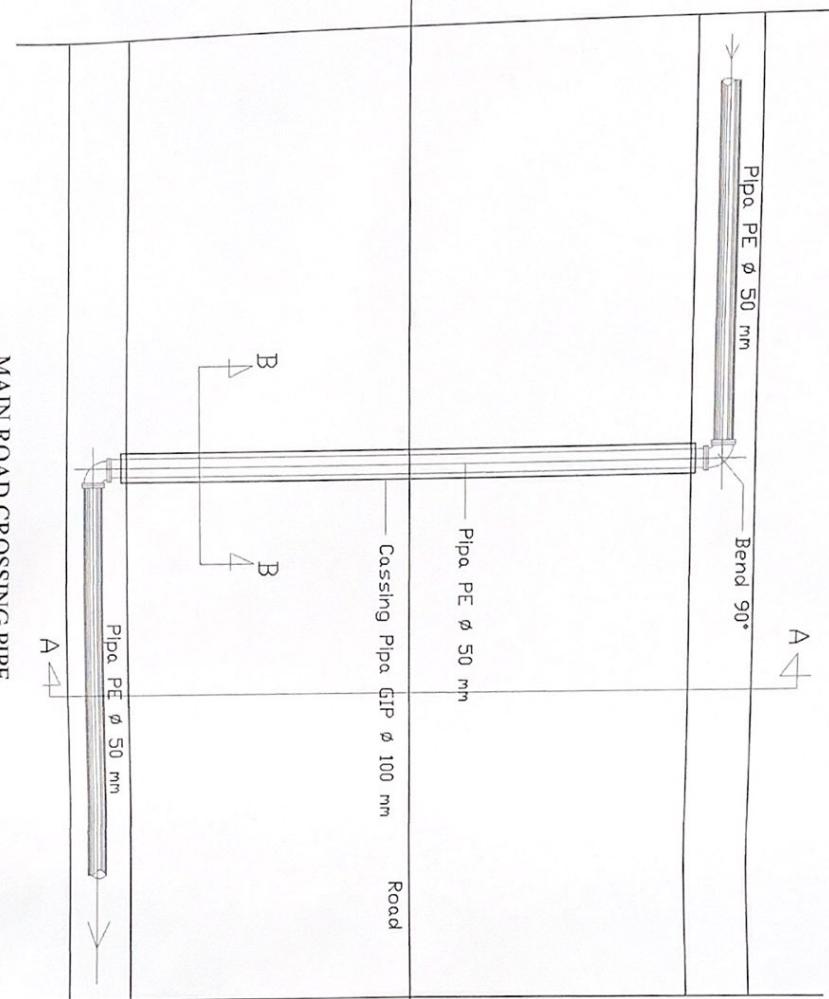

**SECTION B-B**  
NOT TO SCALE



Cassing Pipa GIP  $\phi$  100 mm  
Pipa PE  $\phi$  50 mm

## MAIN ROAD CROSSING PIPE


NOT TO SCALE

### MENYETUJUI


### SECTION A-A

NOT TO SCALE

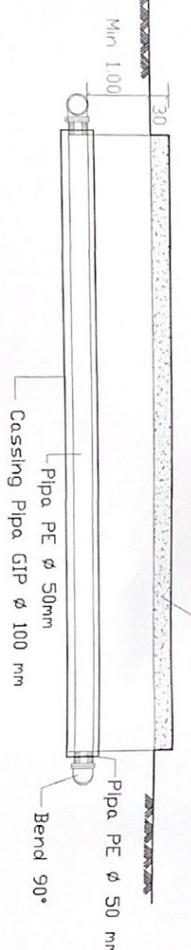

### TYPICAL CROSSING JALAN

NOT TO SCALE

